WGR1 – Westside Grand 1 · méretezett alaprajzok

A-811, A-812, A-902 · műszaki átadás-átvétel: 2026. október 21. · 1134 Budapest, Szabolcs utca 11–13.

Mindig a legkésőbbi, KORR jelű változat az érvényes. A lépték a lapok jobb alsó sarkában szerepel.

Tartalom (oldalszám ebben a fájlban)

Értékesítési alaprajzok – helyiségterületekkel

2. 8. emelet: A-811, A-812, AT8 tárolók (2026.06.15.) — dosszié 143.
3. 9. emelet: A-902 — dosszié 144.
4. Földszint: beállók, T-0 tárolók — dosszié 145.

A-811 (8. emelet)

5. Alaprajz M1 – érvényes — dosszié 150.
6. Parkoló és tároló M1 — dosszié 151.
7–10. Burkolási tervek (alaprajz, 06.1, 06.2, WC) — dosszié 194–197.

A-812 (8. emelet)

11. Alaprajz M1 KORR (2026.04.28.) – érvényes — dosszié 178.
12. Alaprajz átnézeti M1 KORR — dosszié 179.
13. Parkoló és tároló M1 — dosszié 160.
14–17. Burkolási tervek (átnézeti, 06.1, 06.2, 08/09) — dosszié 211–214.

A-902 (9. emelet)

18. Alaprajz M1 KORR 2 (2025.12.18.) – érvényes — dosszié 176.
19. Alaprajz átnézeti M1 KORR 2 — dosszié 177.
20. Parkoló és tároló M1 — dosszié 170.
21–24. Burkolási tervek (átnézeti, 06.1, 06.2, WC) — dosszié 228–231.

Tárolók

25–27. Tárolók méretváltozása (AT8-01, -02, -03) — dosszié 232–234.

Ellenőrizhető méretek

Mindhárom lakás

Belmagasság (kész padló – födém alsó síkja): 8. em. 2,70 m ± 3 cm, 9. em. 2,90 m ± 3 cm; álmennyezet csak előtér, WC, fürdő, min. 2,40 m. Beltéri ajtók: 210 cm. Fürdő/WC falburkolat: belmagasság − 5 cm. Épített zuhanyok: 5×5 cm-es padka.

A-811

Hasznos 90,68 m², erkély/terasz 14,30 m²; gardrób 2,70 × 1,70 m; T-0-06 5,87 m², AT8-03 2,01 m²; P-0-33, P-0-34 12,50 m².


A-812

Hasznos 102,05 m², erkély/terasz 7,04 m²; zuhanyfolyóka 80 cm; T-0-03 4,60 m², AT8-02 4,59 m²; P-0-31 13,50 m², P-0-32 12,50 m².

A-902


Hasznos 99,94 m², terasz 79,22 m² (tetőkert 71,18 m²); fellépés 15 cm; jakuzzihely ≤ 4 m², 800 kg/m²; falikar 2,85 m; ágymelletti dugaljak 65 cm; sütő 1,10 m, mikró 1,30 m; zuhanyfolyóka 70 cm; T-0-26 4,00 m², AT8-01 4,57 m²; P-0-64, P-0-65 12,00 m².


A-902: belmagasság minden helyiségben több ponton, fotó a kijelzőről.

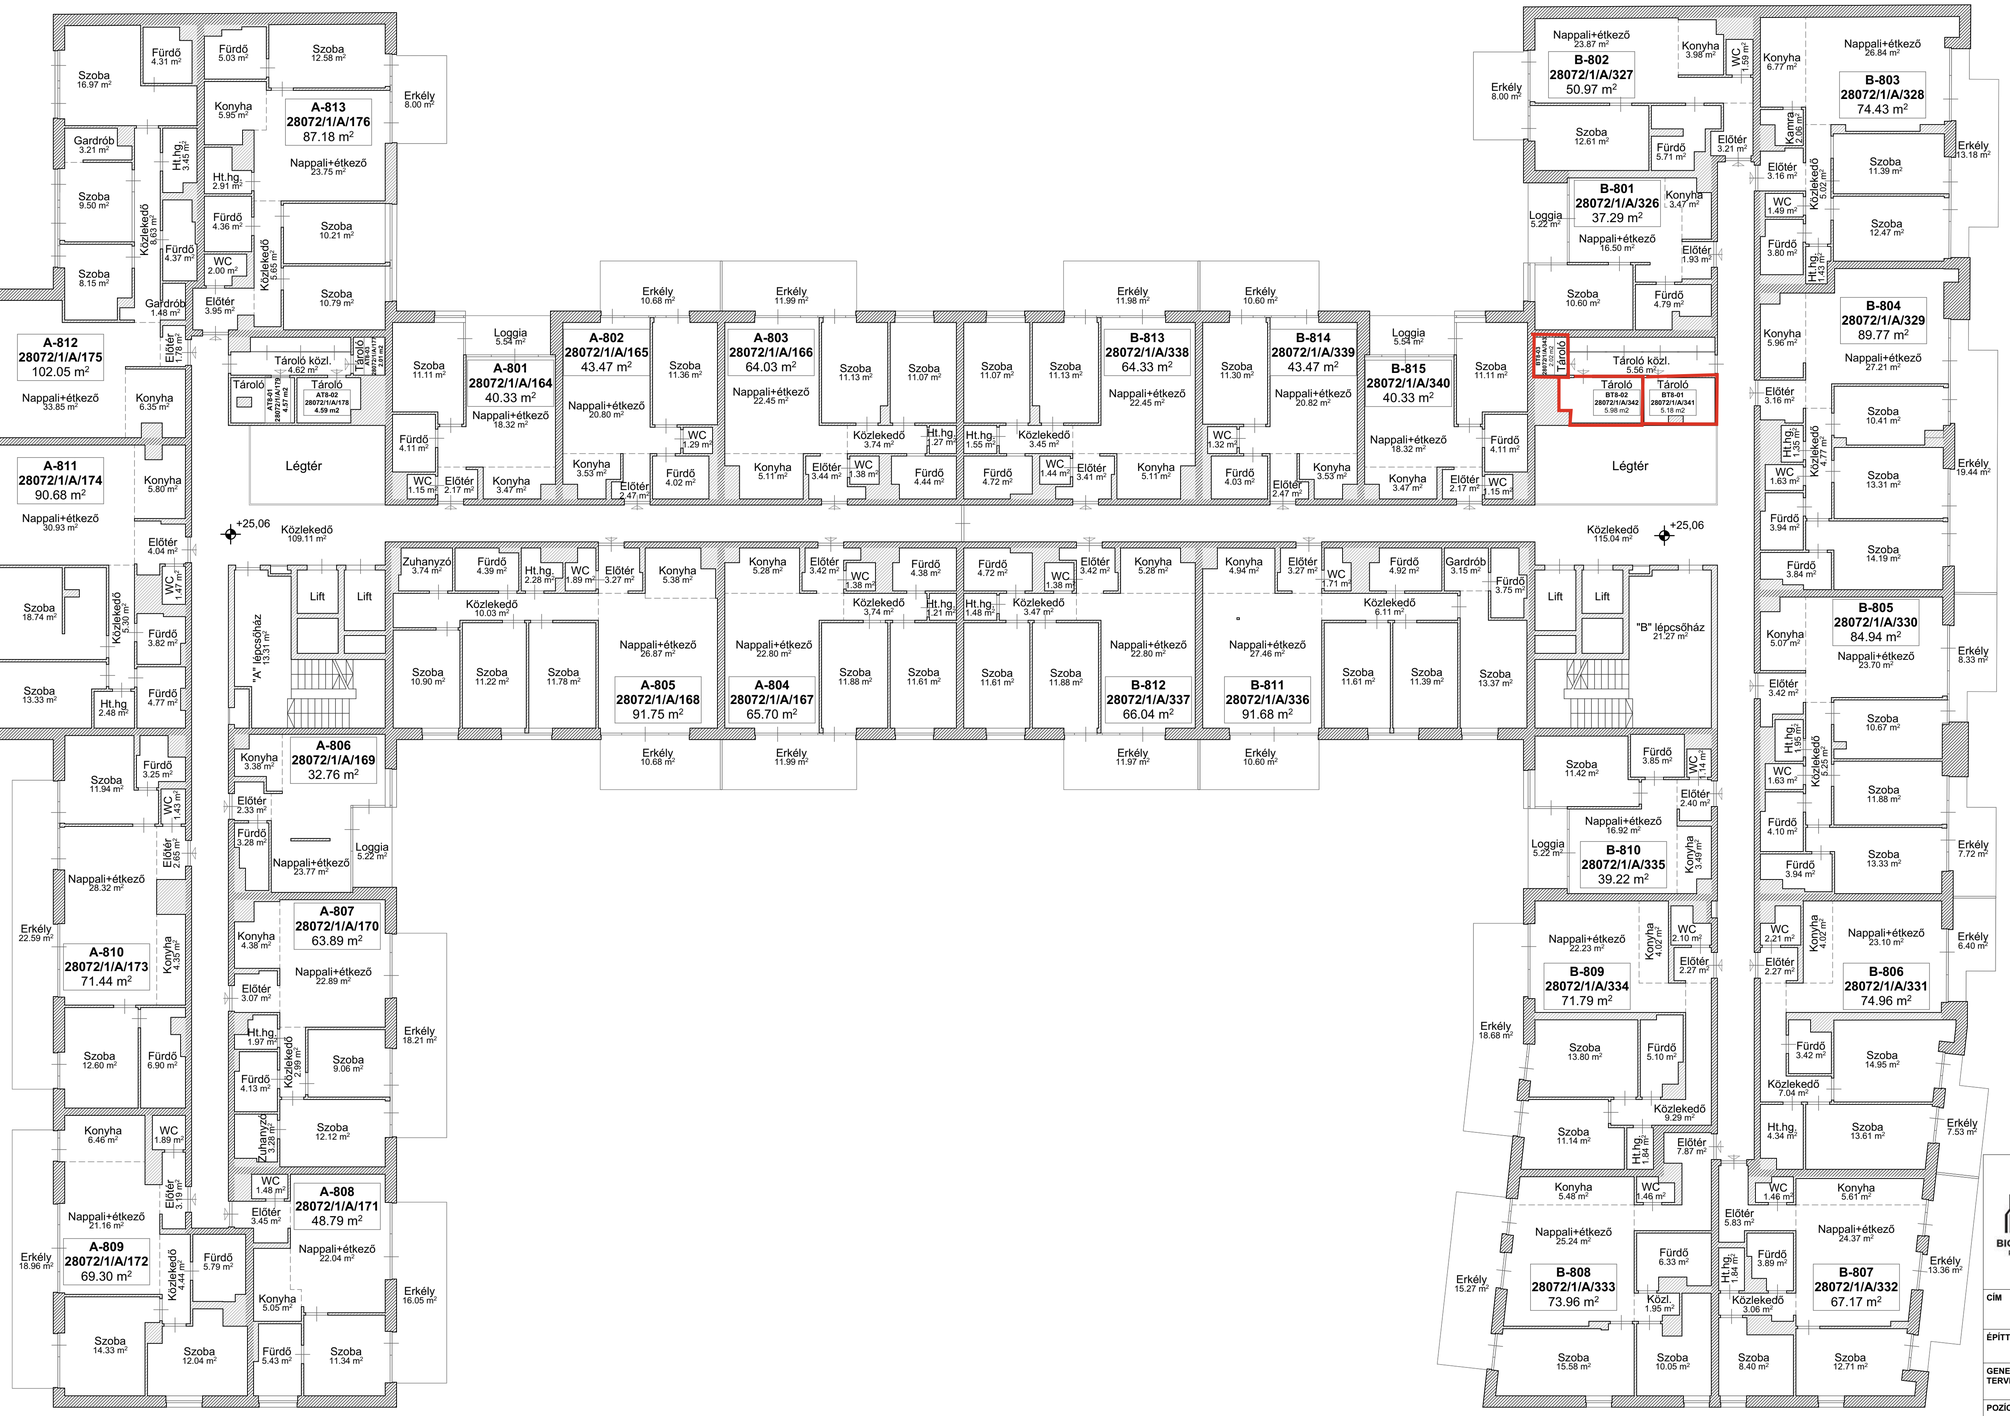

	WESTSIDE GRAND		
BIGGEORGE PROPERTY			
CÍM	**Westside Grand I.** **292 lakásos lakóépület** 1134 Budapest, Szabolcs utca 11-13., hrsz: 28072/1		
ÉPÍTTETŐ	**Biggeorge 27. Ingatlanfejlesztő Ingatlanbefektetési Alap** 1023 Budapest, Lajos utca 28-32.		
GENERÁL TERVEZŐ	**Hajnal Építész Iroda Kft.** 1117 Budapest, Nádorliget u. 8/F	Tel.: 06 1 266 48 05, 06 1 205 39 30	
POZÍCIÓ	É SZABOLCS UTCA MÁV		
TERVFÁZIS	**MEGVALÓSULÁSI TERV**		
LÉPTÉK	**1:125**	DÁTUM	**2026.05.20**

DOC_ID: 4547/V/7/9

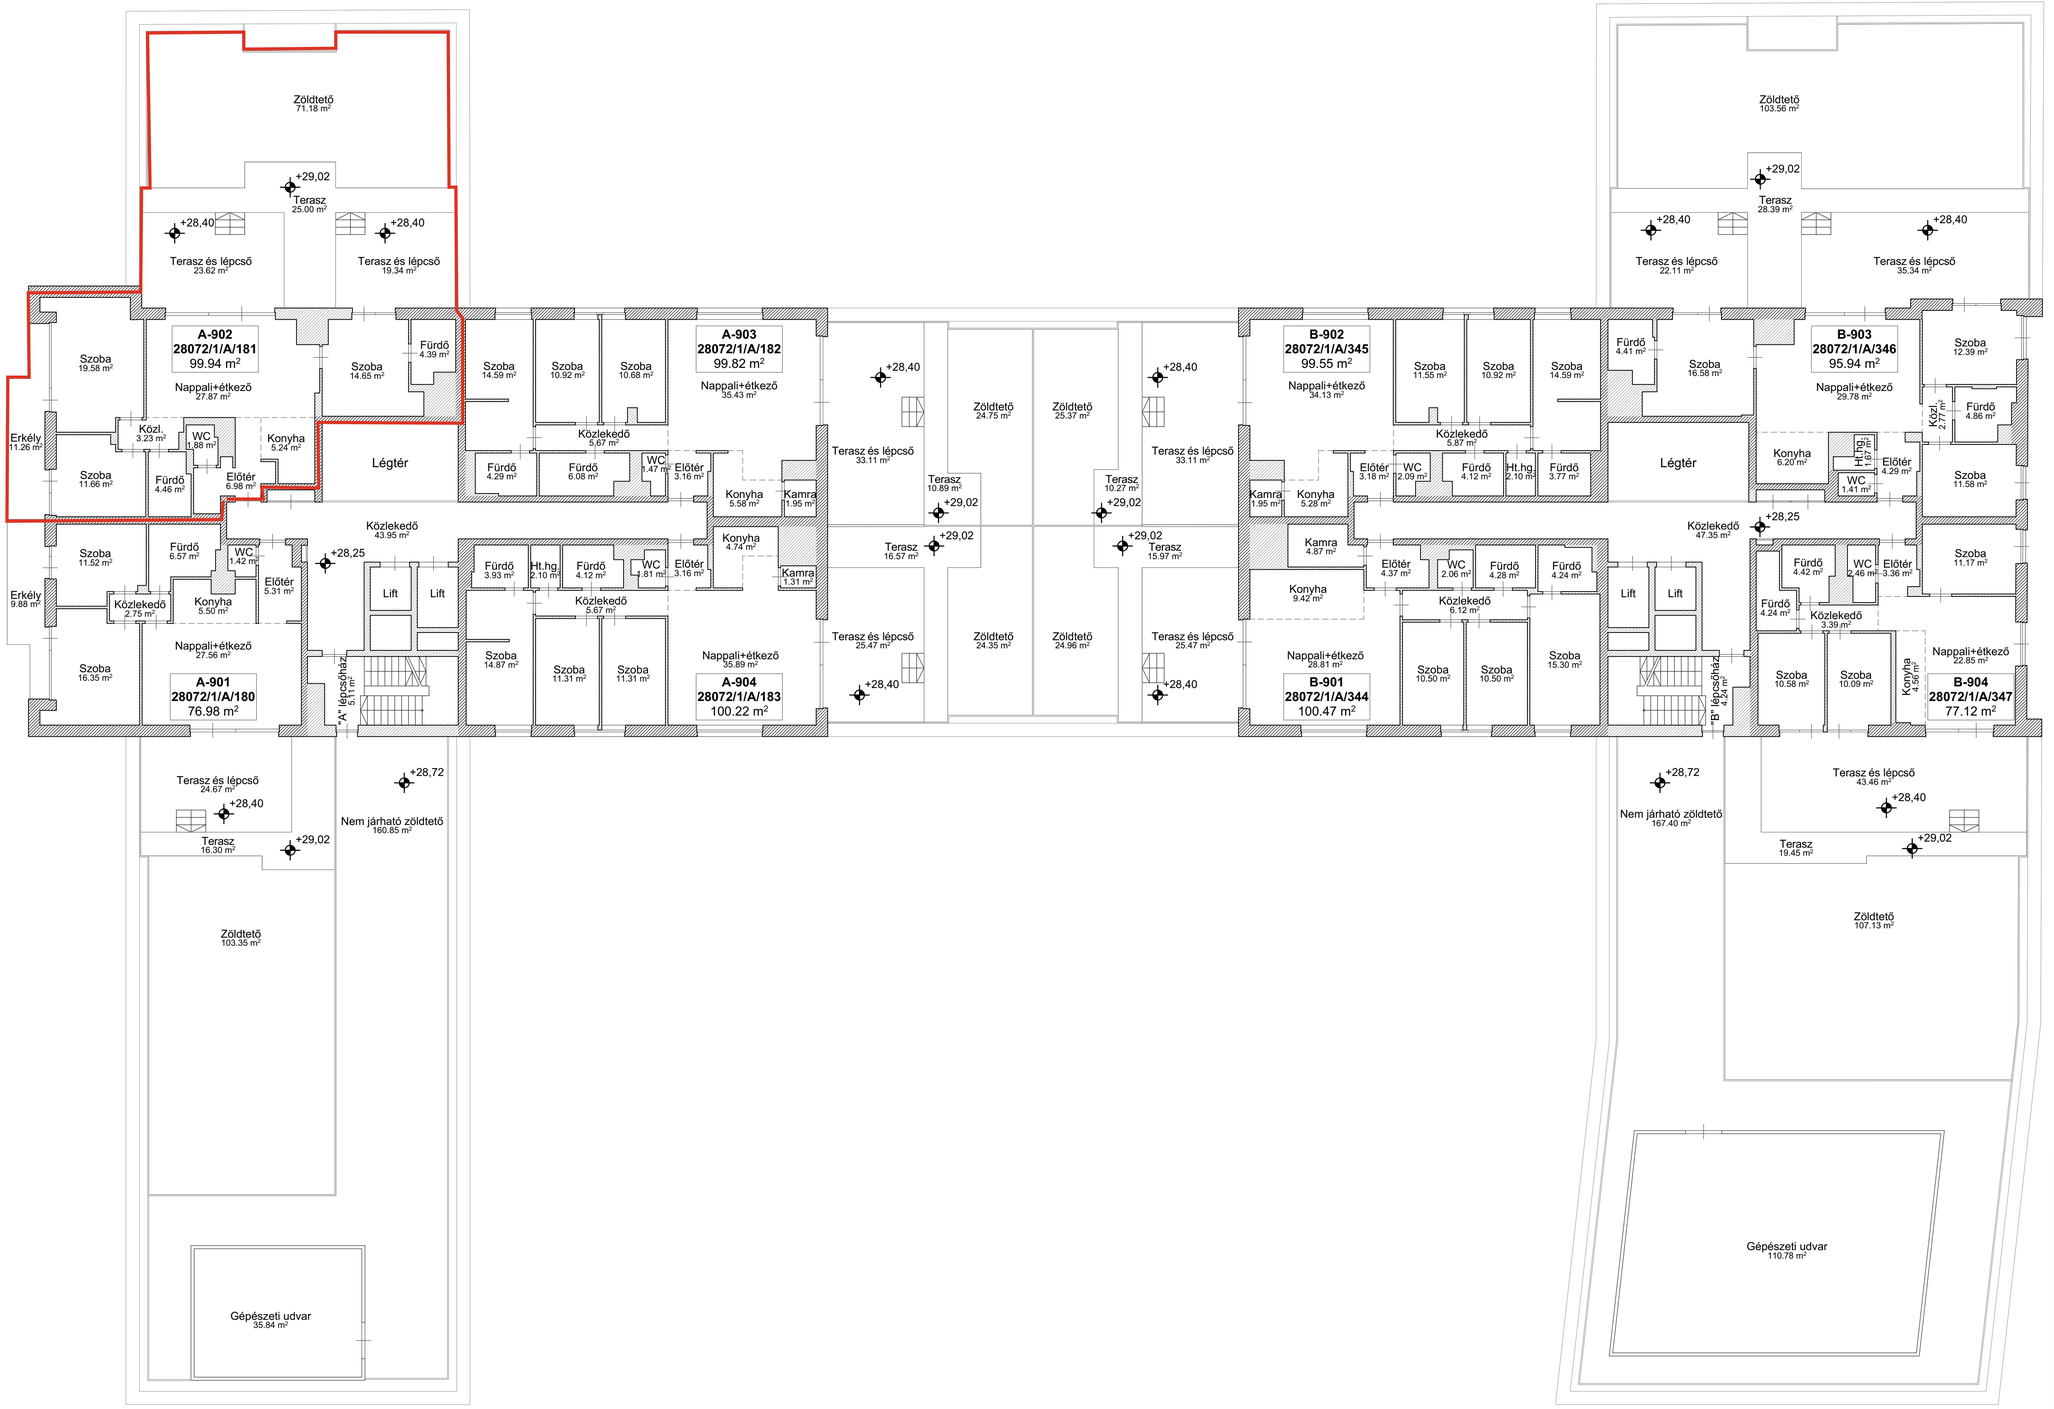

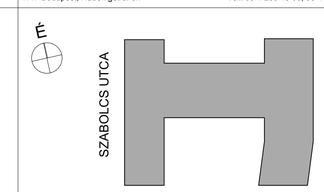BIGGEORGE PROPERTY	WESTSIDE GRAND
CÍM	**Westside Grand I.** **296 lakásos lakóépület** 1134 Budapest, Szabolcs utca 11-13., hrsz: 28072/1
ÉPÍTTETŐ	**Biggeorge 27. Ingatlanfejlesztő Ingatlanbefektetési Alap** 1023 Budapest, Lajos utca 28-32.
GENERÁL TERVEZŐ	**Hajnal Építész Iroda Kft.** 1117 Budapest, Nádorliget u. 8/F Tel.: 06 1 266 48 05, 06 1 205 39 30
POZÍCIÓ	
TERVFÁZIS	**MEGVALÓSULÁSI TERV**
HELY	**9. emelet**
LÉPTÉK	**1:125** DÁTUM **2026.07.08**

DOC_ID: 4547/V/7/FSZ

Transzformátor helyiség 33.07 m²
Transzformátor helyiség 25.91 m²
P-0-01 (CS) 28072/1/A/497 Gépkocsi beálló 12.00 m²
P-0-02 (CS) 28072/1/A/498 Gépkocsi beálló 12.00 m²
P-0-03 28072/1/A/499 Gépkocsi beálló 12.50 m²
P-0-04 28072/1/A/500 Gépkocsi beálló 12.50 m²
P-0-05 28072/1/A/501 Gépkocsi beálló 12.50 m²
P-0-06 28072/1/A/502 Gépkocsi beálló 12.50 m²
P-0-07 28072/1/A/503 Gépkocsi beálló 13.50 m²
Légakna
P-0-08 28072/1/A/504 Gépkocsi beálló 13.55 m²
P-0-09 28072/1/A/505 Gépkocsi beálló 12.50 m²
P-0-10 28072/1/A/506 Gépkocsi beálló 12.50 m²
P-0-11 28072/1/A/507 Gépkocsi beálló 12.50 m²
P-0-12 28072/1/A/508 Gépkocsi beálló 12.50 m²
P-0-13 28072/1/A/509 Gépkocsi beálló 12.50 m²
P-0-14 28072/1/A/510 Gépkocsi beálló 12.50 m²
P-0-15 28072/1/A/511 Gépkocsi beálló 12.50 m²
P-0-16 28072/1/A/512 Gépkocsi beálló 12.50 m²
P-0-17 28072/1/A/513 Gépkocsi beálló 12.50 m²
P-0-18 28072/1/A/514 Gépkocsi beálló 14.00 m²
P-0-19 28072/1/A/515 Gépkocsi beálló 14.02 m²
P-0-20 28072/1/A/516 Gépkocsi beálló 12.50 m²
P-0-21 28072/1/A/517 Gépkocsi beálló 13.59 m²
Kerékpár tároló 6.55 m²
T-0-01 28072/1/A/353
Kukatároló 16.63 m²
Teremgarázs közlekedő 1.26 m²
Teremgarázs közlekedő 1.26 m²
Teremgarázs közlekedő 1.26 m²
Teremgarázs közlekedő 1.26 m²
Teremgarázs közlekedő 1.26 m²
Teremgarázs közlekedő 1.15 m²
Teremgarázs közlekedő 1.20 m²

Kizárólagos használatú terület 25.92 m²
Üzlet 24.83 m²
Előtér 1.38 m²
WC 1.38 m²
Ratkár 10.60 m²
FSZ/Ü5 28072/1/A/352 38.19 m²
P-0-40 28072/1/A/536 Gépkocsi beálló 13.63 m²
P-0-39 (CS) 28072/1/A/535 Gépkocsi beálló 10.91 m²
Teremgarázs közlekedő 1.14 m²
Teremgarázs közlekedő 1.53 m²
A-lph. lobby 77.96 m²
±0.00
Közlekedő 24.39 m²
Tak.szer. 11.18 m²
Lift
Lift
Kizárólagos használatú terület 18.42 m²
Üzlet 11.39 m²
WC 1.48 m²
Előtér 5.49 m²
FSZ/Ü4 28072/1/A/351 14.36 m²
"A" lépcsőház 12.29 m²
Kizárólagos használatú terület 44.73 m²
Üzlet 37.56 m²
Kukatároló 17.30 m²
P-0-123 28072/1/A/619 Gépkocsi beálló 12.00 m²
P-0-122 28072/1/A/618 Gépkocsi beálló 13.50 m²
P-0-121 (CS) 28072/1/A/617 Gépkocsi beálló 11.00 m²
P-0-120 (CS) 28072/1/A/616 Gépkocsi beálló 12.00 m²
Teremgarázs közlekedő 1.31 m²
P-0-119 28072/1/A/615 Gépkocsi beálló 15.00 m²
P-0-118 28072/1/A/614 Gépkocsi beálló 15.00 m²
P-0-117 28072/1/A/613 Gépkocsi beálló 14.75 m²
P-0-116 28072/1/A/612 Gépkocsi beálló 14.75 m²
Teremgarázs közlekedő 1.37 m²
P-0-115 28072/1/A/611 Gépkocsi beálló 14.20 m²
Teremgarázs közlekedő 1.37 m²
P-0-114 28072/1/A/610 Gépkocsi beálló 14.30 m²
T-0-58 28072/1/A/410 Kerékpár tároló 2.40 m²
T-0-57 28072/1/A/409 Kerékpár tároló 2.40 m²
T-0-56 28072/1/A/408 Kerékpár tároló 2.40 m²
T-0-55 28072/1/A/407 Kerékpár tároló 2.40 m²
T-0-54 28072/1/A/406 Kerékpár tároló 2.40 m²
T-0-53 28072/1/A/405 Kerékpár tároló 2.40 m²
T-0-52 28072/1/A/404 Kerékpár tároló 2.40 m²
Kizárólagos használatú terület 44.73 m²
Üzlet 42.69 m²
Kizárólagos használatú terület 46.92 m²
Üzlet 20.74 m²
Kizárólagos használatú terület 25.85 m²
FSZ/Ü3 28072/1/A/350 49.60 m²
Előtér 1.51 m²
WC 1.42 m²
Raktár 9.11 m²
Raktár 30.02 m²
FSZ/Ü2 28072/1/A/349 75.64 m²
Előtér 1.51 m²
WC 1.42 m²
Előtér 1.51 m²
WC 1.42 m²
Raktár 12.97 m²
FSZ/Ü1 28072/1/A/348 36.64 m²
Teremgarázs közlekedő 1 629.92 m²

Teremgarázs közlekedő 0.86 m²
T-0-05 28072/1/A/357 Kerékpár tároló 3.36 m²
P-0-38 28072/1/A/534 Gk. beálló - mozg.korl. 18.00 m²
P-0-37 (CS) 28072/1/A/533 Gépkocsi beálló 12.00 m²
P-0-36 (CS) 28072/1/A/532 Gépkocsi beálló 12.50 m²
P-0-35 28072/1/A/531 Gépkocsi beálló 13.50 m²
Tároló 3.94 m² T-0-04 28072/1/A/356
P-0-34 28072/1/A/530 Gépkocsi beálló 12.50 m²
P-0-33 28072/1/A/529 Gépkocsi beálló 12.50 m²
P-0-32 28072/1/A/528 Gépkocsi beálló 12.50 m²
P-0-31 28072/1/A/527 Gépkocsi beálló 12.50 m²
Tároló 4.60 m² T-0-03 28072/1/A/355
P-0-30 28072/1/A/526 Gépkocsi beálló 13.50 m²
P-0-29 28072/1/A/525 Gk. beálló - mozg.korl. 18.00 m²
P-0-28 28072/1/A/524 Gépkocsi beálló 13.50 m²
P-0-27 28072/1/A/523 Gépkocsi beálló 12.50 m²
T-0-17 28072/1/A/369 Tároló 3.40 m²
T-0-18 28072/1/A/370 Tároló 3.40 m²
T-0-19 28072/1/A/371 Tároló 3.38 m²
T-0-20 28072/1/A/372 Tároló 3.01 m²
T-0-21 28072/1/A/373 Tároló 3.01 m²
T-0-22 28072/1/A/374 Tároló 3.40 m²
rámpaúl pinceszint felé
Kerékpár tároló
Kerékpár tároló 5.97 m²
T-0-06 28072/1/A/358
P-0-41 28072/1/A/537 Gk. beálló - mozg.korl. 21.49 m²
P-0-42 (CS) 28072/1/A/538 Gépkocsi beálló 16.39 m²
P-0-43 28072/1/A/539 Gépkocsi beálló 16.39 m²
P-0-44 28072/1/A/540 Gépkocsi beálló 16.12 m²
Tároló 3.40 m² T-0-08 28072/1/A/360
Tároló 3.40 m² T-0-07 28072/1/A/359
P-0-45 (CS) 28072/1/A/541 Gépkocsi beálló 14.33 m²
P-0-46 28072/1/A/542 Gépkocsi beálló 14.33 m²
P-0-47 28072/1/A/543 Gépkocsi beálló 14.33 m²
P-0-48 28072/1/A/544 Gépkocsi beálló 16.12 m²
T-0-09 28072/1/A/361 Tároló 3.41 m²
T-0-10 28072/1/A/362 Tároló 3.40 m²
P-0-49 28072/1/A/545 Gépkocsi beálló 16.12 m²
P-0-50 28072/1/A/546 Gk. beálló - mozg.korl. 21.55 m²
P-0-51 28072/1/A/547 Gépkocsi beálló 16.12 m²
P-0-52 28072/1/A/548 Gépkocsi beálló 14.93 m²
Kerékpár tároló 4.60 m²
Teremgarázs közlekedő 1.36 m²
Kerékpár tároló 4.60 m²
±0.00
Kerékpár tároló 4.60 m²
Kerékpár tároló 4.60 m²

Teremgarázs közlekedő 0.78 m²
Teremgarázs közlekedő 2.14 m²
P-0-26 28072/1/A/522 Gépkocsi beálló 13.98 m²
P-0-25 28072/1/A/521 Gépkocsi beálló 14.00 m²
P-0-24 28072/1/A/520 Gépkocsi beálló 14.59 m²
P-0-23 28072/1/A/519 Gépkocsi beálló 13.59 m²
P-0-22 28072/1/A/518 Gépkocsi beálló 15.52 m²
Kerékpár tároló 5.52 m²
T-0-02 28072/1/A/354
±0.00
B-lph. lobby 94.08 m²
Lift
Lift
Tak.szer. 5.81 m²
Közlekedő 18.85 m²
"B" lépcsőház 12.29 m²
P-0-53 28072/1/A/549 Gépkocsi beálló 13.56 m²
El. elosztó helyiség 20.77 m²
Teremgarázs közlekedő 3.82 m²
P-0-54 28072/1/A/550 Gépkocsi beálló 13.50 m²
P-0-55 28072/1/A/551 Gépkocsi beálló 16.14 m²
P-0-56 (CS) 28072/1/A/552 Gépkocsi beálló 12.85 m²
P-0-57 (CS) 28072/1/A/553 Gépkocsi beálló 12.85 m²
P-0-94 28072/1/A/590 Gépkocsi beálló 16.24 m²
P-0-95 28072/1/A/591 Gépkocsi beálló 16.50 m²
P-0-96 28072/1/A/592 Gépkocsi beálló 16.30 m²
P-0-97 28072/1/A/593 Gépkocsi beálló 16.24 m²
P-0-98 28072/1/A/594 Gépkocsi beálló 14.31 m²
Tároló 3.41 m² T-0-46 28072/1/A/392
Tároló 3.34 m² T-0-41 28072/1/A/393
Tároló 3.23 m² T-0-42 28072/1/A/394

Teremgarázs közlekedő 1.26 m²
P-0-75 28072/1/A/571 Gépkocsi beálló 12.00 m²
P-0-74 28072/1/A/570 Gépkocsi beálló 12.00 m²
P-0-73 28072/1/A/569 Gépkocsi beálló 12.00 m²
P-0-72 28072/1/A/568 Gépkocsi beálló 12.00 m²
P-0-71 28072/1/A/567 Gépkocsi beálló 12.00 m²
P-0-70 (CS) 28072/1/A/566 Gépkocsi beálló 12.00 m²
Teremgarázs közlekedő 1.05 m²
Tároló 4.00 m² T-0-33 28072/1/A/385
Tároló 4.00 m² T-0-32 28072/1/A/384
Tároló 4.00 m² T-0-31 28072/1/A/383
Tároló 4.00 m² T-0-34 28072/1/A/386
Tároló 4.00 m² T-0-35 28072/1/A/387
Tároló 2.24 m² T-0-36 28072/1/A/388
P-0-76 28072/1/A/572 Gépkocsi beálló 12.00 m²
P-0-77 28072/1/A/573 Gépkocsi beálló 12.00 m²
P-0-78 28072/1/A/574 Gépkocsi beálló 12.00 m²
P-0-79 28072/1/A/575 Gépkocsi beálló 12.00 m²
P-0-80 (CS) 28072/1/A/576 Gépkocsi beálló 11.00 m²
P-0-81 (CS) 28072/1/A/577 Gépkocsi beálló 11.00 m²
Teremgarázs közlekedő 1.26 m²
P-0-69 (CS) 28072/1/A/565 Gépkocsi beálló 11.75 m²
P-0-68 (CS) 28072/1/A/564 Gépkocsi beálló 11.00 m²
P-0-67 28072/1/A/563 Gépkocsi beálló 12.00 m²
P-0-66 28072/1/A/562 Gépkocsi beálló 12.00 m²
Teremgarázs közlekedő 1.26 m²
P-0-65 28072/1/A/561 Gépkocsi beálló 12.00 m²
P-0-64 28072/1/A/560 Gépkocsi beálló 12.00 m²
Teremgarázs közlekedő 1.26 m²
P-0-63 28072/1/A/559 Gépkocsi beálló 12.00 m²
P-0-62 28072/1/A/558 Gépkocsi beálló 12.00 m²
P-0-61 28072/1/A/557 Gépkocsi beálló 12.92 m²
P-0-60 28072/1/A/556 Gépkocsi beálló 12.93 m²
Teremgarázs közlekedő 1.19 m²
P-0-59 28072/1/A/555 Gépkocsi beálló 12.38 m²
P-0-58 28072/1/A/554 Gépkocsi beálló 12.38 m²
Teremgarázs közlekedő 0.91 m²
Tároló 4.64 m² T-0-30 28072/1/A/382
Tároló 4.00 m² T-0-29 28072/1/A/381
Tároló 4.00 m² T-0-28 28072/1/A/380
Tároló 4.00 m² T-0-27 28072/1/A/379
Tároló 4.00 m² T-0-26 28072/1/A/378
Tároló 4.00 m² T-0-25 28072/1/A/377
Tároló 4.00 m² T-0-37 28072/1/A/389
Tároló 4.00 m² T-0-38 28072/1/A/390
Tároló 4.00 m² T-0-24 28072/1/A/376
Tároló 3.63 m² T-0-23 28072/1/A/375
T-0-39 28072/1/A/391 Tároló 4.00 m²
P-0-93 28072/1/A/589 Gépkocsi beálló 13.50 m²
P-0-92 (CS) 28072/1/A/588 Gépkocsi beálló 11.00 m²
P-0-82 (CS) 28072/1/A/578 Gépkocsi beálló 11.00 m²
P-0-83 28072/1/A/579 Gépkocsi beálló 12.00 m²
P-0-84 28072/1/A/580 Gépkocsi beálló 12.00 m²
P-0-85 28072/1/A/581 Gépkocsi beálló 12.00 m²
P-0-86 28072/1/A/582 Gépkocsi beálló 12.00 m²
P-0-87 28072/1/A/583 Gépkocsi beálló 12.00 m²
P-0-88 28072/1/A/584 Gépkocsi beálló 12.00 m²
P-0-89 28072/1/A/585 Gépkocsi beálló 12.00 m²
P-0-90 (CS) 28072/1/A/586 Gépkocsi beálló 11.44 m²
P-0-91 (CS) 28072/1/A/587 Gépkocsi beálló 11.44 m²
Teremgarázs közlekedő 1.05 m²
Teremgarázs közlekedő 1.05 m²
Teremgarázs közlekedő 1.05 m²
Teremgarázs közlekedő 1.05 m²
Teremgarázs közlekedő 1.20 m²

Teremgarázs közlekedő 1.26 m²
P-0-113 28072/1/A/609 Gépkocsi beálló 12.00 m²
P-0-112 28072/1/A/608 Gépkocsi beálló 12.00 m²
P-0-111 28072/1/A/607 Gépkocsi beálló 12.00 m²
P-0-110 28072/1/A/606 Gépkocsi beálló 13.50 m²
Légakna
Tároló 3.80 m² T-0-51 28072/1/A/403
Tároló 4.00 m² T-0-50 28072/1/A/402
Tároló 4.24 m² T-0-49 28072/1/A/401
Teremgarázs közlekedő 1.26 m²
P-0-109 (CS) 28072/1/A/605 Gépkocsi beálló 12.00 m²
P-0-108 28072/1/A/604 Gépkocsi beálló 12.00 m²
P-0-107 28072/1/A/603 Gépkocsi beálló 12.00 m²
P-0-106 28072/1/A/602 Gépkocsi beálló 12.00 m²
P-0-105 28072/1/A/601 Gépkocsi beálló 12.00 m²
P-0-104 28072/1/A/600 Gépkocsi beálló 12.00 m²
P-0-103 28072/1/A/599 Gépkocsi beálló 12.00 m²
P-0-102 28072/1/A/598 Gépkocsi beálló 12.00 m²
P-0-101 28072/1/A/597 Gépkocsi beálló 12.00 m²
Teremgarázs közlekedő 1.26 m²
P-0-100 28072/1/A/596 Gépkocsi beálló 13.70 m²
P-0-99 28072/1/A/595 Gépkocsi beálló 14.30 m²
Teremg. közl. 4.47 m²
Tároló 4.00 m² T-0-48 28072/1/A/400
Tároló 4.00 m² T-0-47 28072/1/A/399
Tároló 4.00 m² T-0-46 28072/1/A/398
Tároló 4.00 m² T-0-45 28072/1/A/397
Tároló 4.00 m² T-0-44 28072/1/A/396
Tároló 3.31 m² T-0-43 28072/1/A/395

BIGGEORGE PROPERTY

WESTSIDE GRAND


CÍM	**Westside Grand I.** **296 lakásos lakóépület** 1134 Budapest, Szabolcs utca 11-13., hrsz: 28072/1
ÉPÍTTETŐ	**Biggeorge 27. Ingatlanfejlesztő Ingatlanbefektetési Alap** 1023 Budapest, Lajos utca 28-32.
GENERÁL TERVEZŐ	**Hajnal Építész Iroda Kft.** 1117 Budapest, Nádorliget u. 8/F Tel.: 06 1 266 48 05, 06 1 205 39 30
POZÍCIÓ	É SZABOLCS UTCA
TERVFÁZIS	**MEGVALÓSULÁSI TERV**
HELY	**Földszint**
LÉPTÉK	**1:125**
DÁTUM	**2026.09.01**


Építészeti módosítás:	
1.	02 Konyhában a 60 cm-es pengefal megszűnik.
2.	05.2-3 Szoba összevonásra kerül és a szobán belül a vasbeton pillér mögötti válaszfal építésével egy 2,70x1,70 m széles gardrób rész is leválasztásra kerül. A szobák közti válaszfalak elbontásra kerülnek, és egy 90/210-es ajtó is megszűnik. A szoba és a 04.Nappali közös válaszfala eltolásra kerül, ezzel növelve a nappali méretét.
3.	06.1 Fürdőben a mosdó és wc geberit pozíciójának felcserélését a lakáselválasztó fal előtt lévő előtétfalazások is lekövetik.
4.	06.2 Fürdő elrendezése módosul: - 75/210-es ajtó nyitási iránya és pozíciója megváltozik, eltolásra kerül az előtér irányába. - A strang és 08 Wc felőli fal elé egy 7,5 cm-es előtétfalazás szükséges a mosdó fogadására. - A kád helyett épített zuhany kerül kialakításra 5/5 padkával, 70 cm-es Geberit zuhanyfolyókával és süllyesztett csapteleppel. A vizes kiállás fogadására egy 20 cm-es előtétfal kerül kialakításra teljes magasságban. - Az elszívó ventilátor áthelyezése miatt az álmennyezet is elhúzásra kerül.
5.	07 Közlekedő szélessége a 05.2-3 szoba méretének változása miatt leszűkül.


Gépészeti módosítás:	
1.	02 Konyhában a konyhatechnológia sorrend megváltozik, a vizeskiállások lekövetik a módosulást.
2.	06.1 Fürdőben a mosdó és wc geberit pozíciójának felcserélését a gépészeti kiállások is lekövetik. Az elszívó ventilátor az ajtó mögül áthelyezésre kerül a folyosói főfal irányába, a mosdó fölé, így a strangbekötés helye is módosul.
3.	06.2 Fürdő elrendezése módosul: - A kád helyett épített zuhany kerül kialakításra 5/5 padkával, 70 cm-es Geberit zuhanyfolyókával és süllyesztett csapteleppel. A vizes kiállás fogadására egy 20 cm-es előtétfal kerül kialakításra teljes magasságban. - A törüközőszárító radiátor áthelyezésre kerül a folyosói főfalra, a wc mellé.
4.	08 Wc-ben wc kagylóra szerelhető bidés ülőke kerül kialakításra. Többlet kiállások készülnek: 1-1 vizes kiállás hideg és melegvíz részére.


Elektromos módosítás (erős és gyengeáram):	
1.	01 Előtérben 1 db többlet dugal készül.
2.	- 02 Konyhában a konyhatechnológia sorrend megváltozik, az elektromos kiállások lekövetik a módosulást. - 1 db többlet pultdugalj készül - Mikró szerelési magassága m=1.30m-re módosul.
3.	03 Étkezőben 1 db többlet "g" váltókapcsoló készül, melynek váltópárja a nappaliban található. A "g" mennyezeti lámpakiállás pozíciója módosul.
4.	04 Nappaliban 1 db többlet oldalfali kiállás készül m=2.65m szerelési magasságban. A konyhai pengefal megszűntetése miatt a kapcsolók ("g" és "c,d"), termosztát és mozgásérzékelő áthelyezésre kerül a nappali válaszfalának sarkára.
5.	05.1 Szobában történő módosítások: - az ágy két oldalán 1-1 db többlet dugalj készül, a meglévők mellé vízszintes sorolásban, m=65 cm szerelési magasságban. - A Tv blokk szerelési magassága m=1,20 m-ra módosul. - 2 db többlet dugalj készül
6.	05.2-3 Szobában történő módosítások: - 05.2-3 Szoba összevonásra kerül - az ágy két oldalán 1-1 db többlet váltókapcsoló "m" készül, a meglévő dugaljok mellé vízszintes sorolásban, m=65 cm szerelési magasságban. - 2 db többlet ("m" és "l") mennyezeti lámpakiállás készül. A "m" mennyezeti kiállás 3 helyről lesz kapcsolható. - Biztonsági központ áthelyezésre kerül.
7.	06.1 Fürdőben a mosdó és wc geberit pozíciójának felcserélését az elektromos kiállások is lekövetik.
8.	06.2 Fürdő elrendezése módosul, az elektromos kiállások lekövetik a módosulást.
9.	07 Közlekedő "h" mennyezeti lámpakiállás 3 helyről lesz kapcsolható.
10.	09 Háztartási helyiségben 1 db többlet dugalj készül szárítógép számára, a mosógép dugalj fölé, sorolva. - 1 db többlet dugalj készül, a kapcsoló alatt.

Pincei tárolóval, gk.beállóval kapcsolatos módosítás:	
1.	T-0-06 tárolóban módosítás nem történik. AT8-03 szinti tárolóban 2 db dugalj kerül kiépítésre.
2.	P-0-33 beállóban autótöltő kerül kiépítésre. P-0-34 beállóban módosítás nem történik.

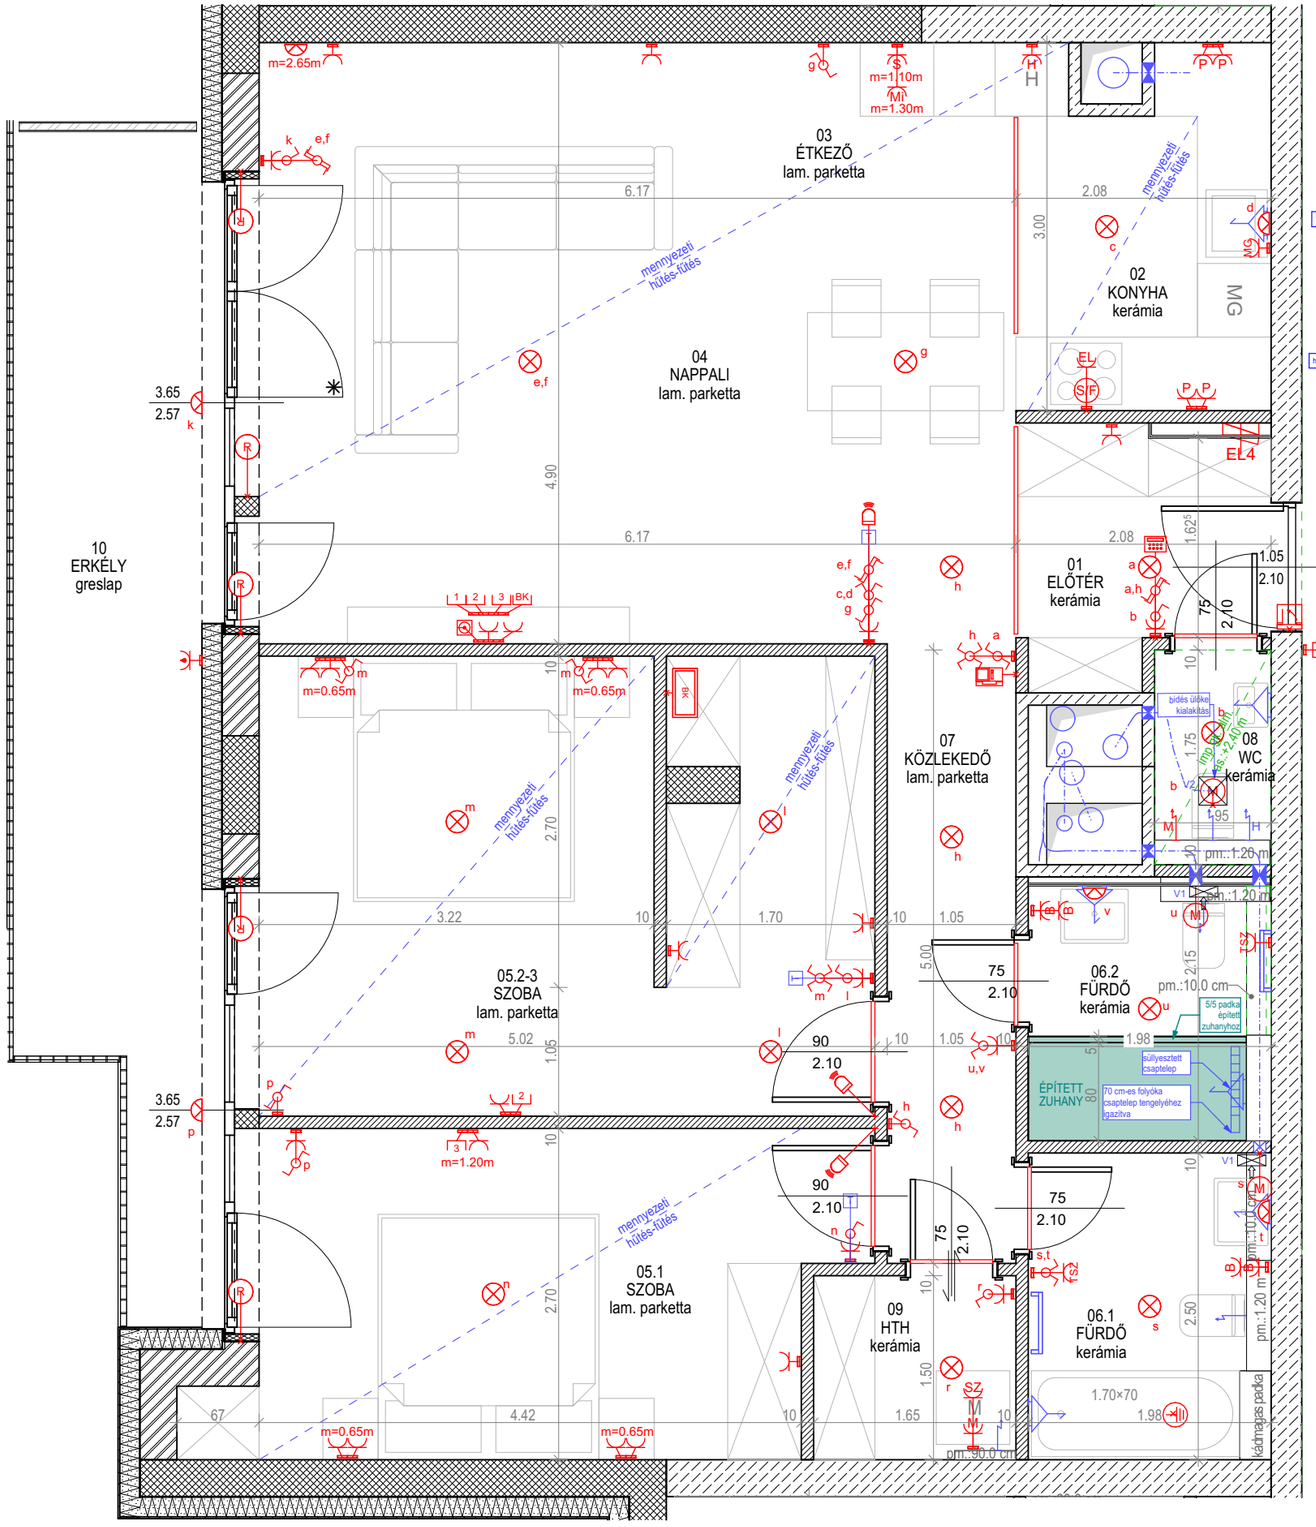

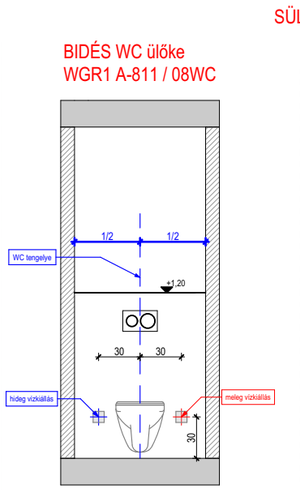


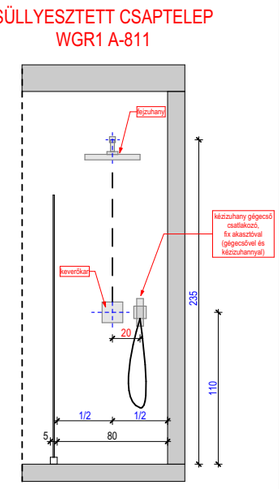


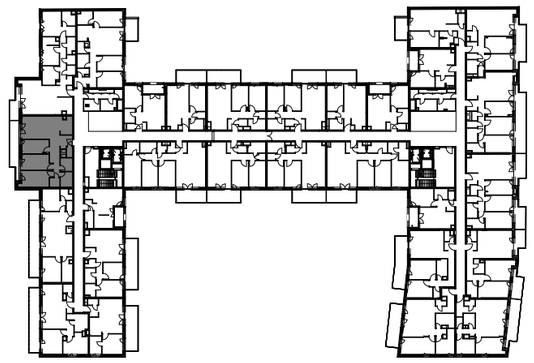


VEVŐ ALÁÍRÁSA:	
VEVŐKOORDINÁTOR ALÁÍRÁSA:	
ALÁÍRÁS DÁTUMA:	
PROJEKT:	**Westside Grand I. ütem**
LAKÁSSZÁM:	**A-811**
MEGJEGYZÉS: A terven szereplő méretek tájékoztató jellegűek, a vakolatlan falfelületekre vonatkoznak. A megvalósítás során a végleges méretek a terven szereplő méretektől eltérhetnek. Jelmagyarázatot lásd mellékletben!	LÉPTÉK: 1:50 - A3 lapméretnél WESTSIDE GRAND

Pincei tárolóval, gk.beállóval kapcsolatos módosítás:	
1.	T-0-06 tárolóban módosítás nem történik. AT8-03 szinti tárolóban 2 db dugalj kerül kiépítésre.
2.	P-0-33 beállóban autótöltő kerül kiépítésre. P-0-34 beállóban módosítás nem történik.

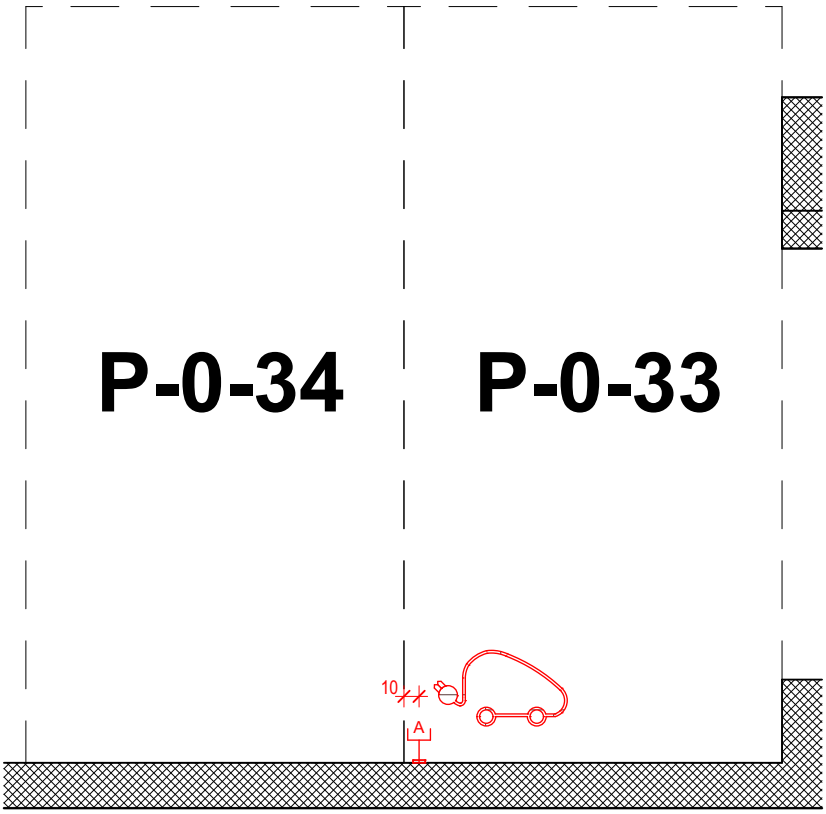

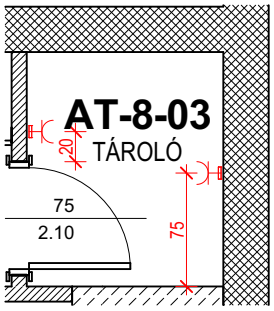

VEVŐ ALÁÍRÁSA:	
VEVŐKOORDINÁTOR ALÁÍRÁSA:	
ALÁÍRÁS DÁTUMA:	
PROJEKT:	**Westside Grand I. ütem**
LAKÁSSZÁM:	**A-811**
MEGJEGYZÉS: A terven szereplő méretek tájékoztató jellegűek, a vakolatlan falfelületekre vonatkoznak. A megvalósítás során a végleges méretek a terven szereplő méretektől eltérhetnek. Jelmagyarázatot lásd mellékletben!	LÉPTÉK: 1:50 - A4 lapméretnél WESTSIDE GRAND

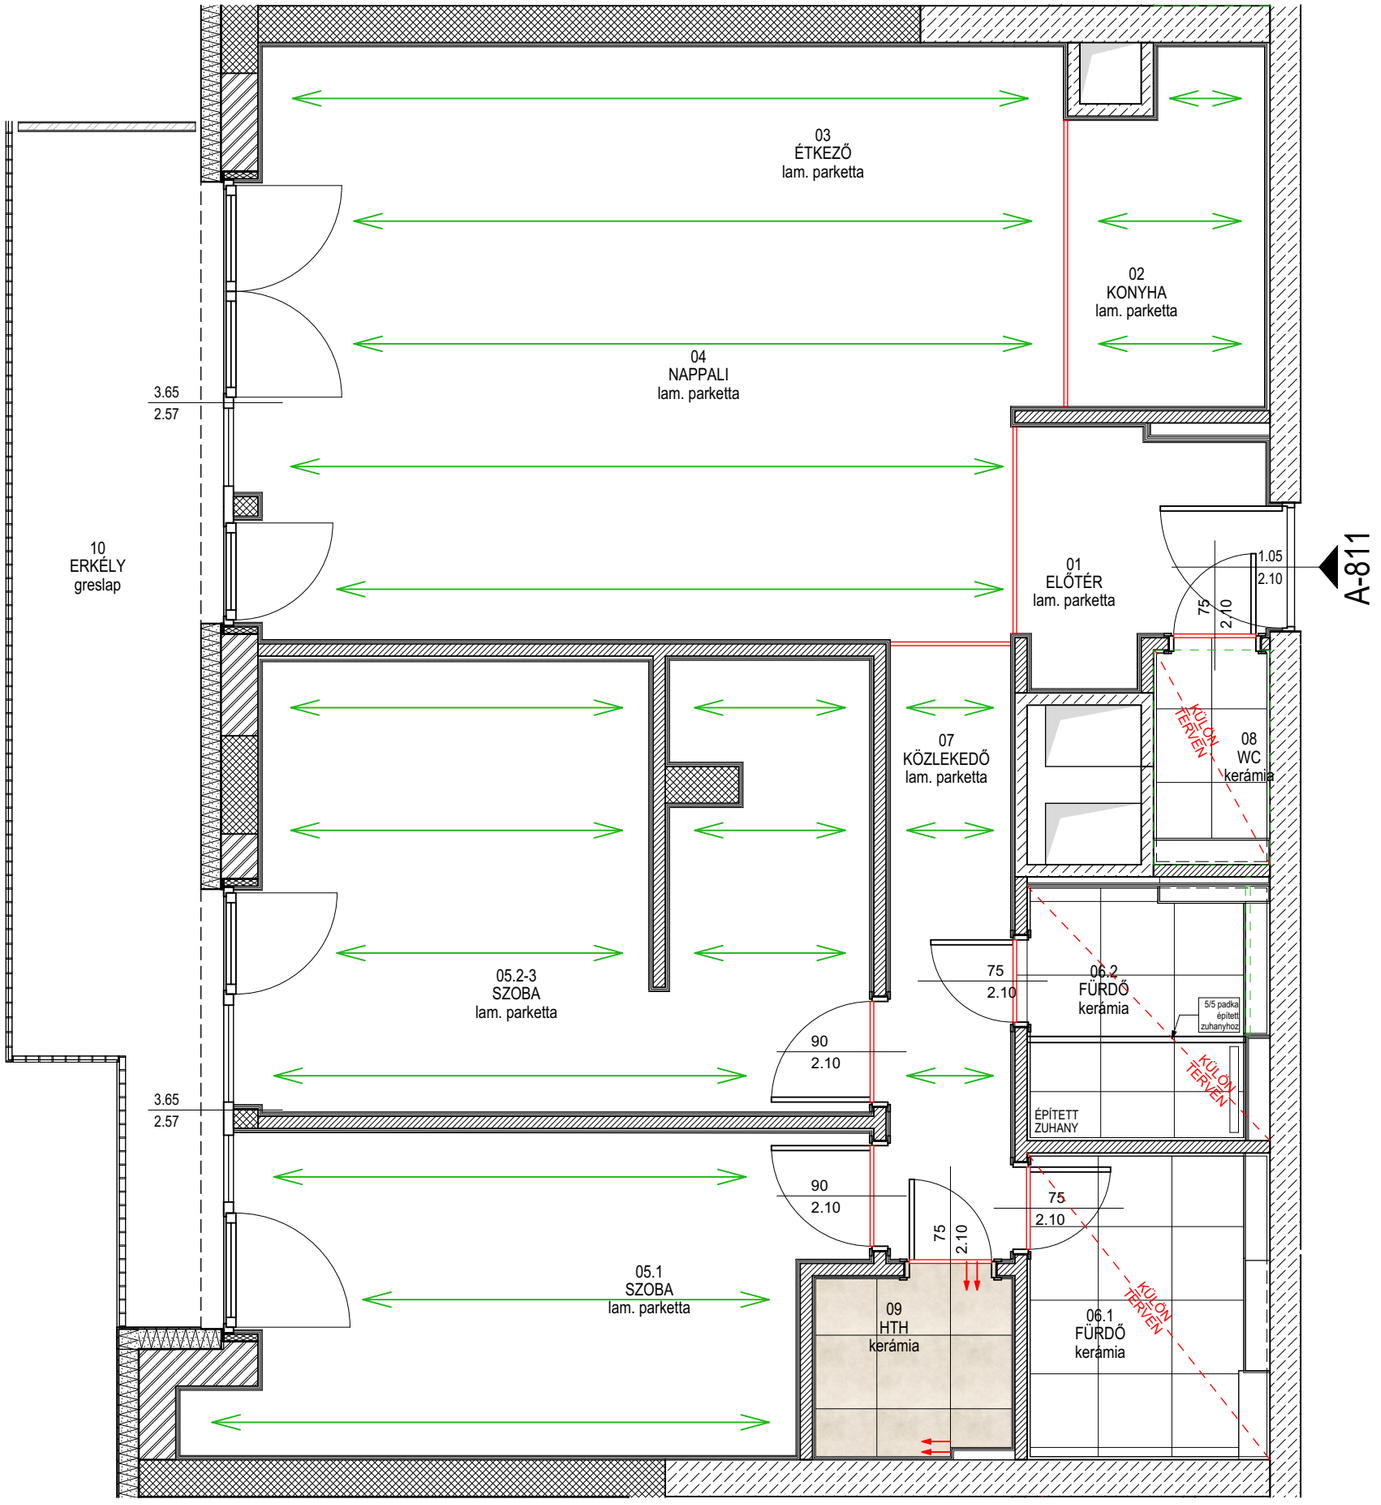

Jelmagyarázat

- Parketta fektetési iránya
- Padlóburkolat indítása
- Eltolás iránya
- Burkolatváltó
- Rugalmas dilatáció



Glitch Salt, matt padlólap és lábazat,
60x60, 03285A
Fuga: Holdfény 103
FUGAKERESZT: 2 MM



Grey Soria Oak EL2065, Classic 8/32 4V Aqua,
593610
Egger Grey Soria Oak, 6 cm szegőléc, 1818925

Burkolatváltó: Szálcsiszolt titán T-profil,
5905167815489

BURKOLATKIOSZTÁSI TERV

A-811 Westside Grand I. ütem

LÉPTÉK: 1:50 - A3 lapméretnél

MEGJEGYZÉS:

A kiosztás a lapmérettel van ábrázolva, fugavastagsággal nem kalkuláltunk, így a magasságok és egyes esetekben a kiosztások is változhatnak.

A terven megjelenített burkolati színek, minták tájékoztató jellegűek, az eredeti burkolat színektől, mintáktól kismértékben eltérhetnek.


Amennyiben kivitelezés során a jelölt burkolatkiosztáshoz képest jelentős méreteltérés jelentkezik a Vevőkoordinátorral kell kivitelezés részéről felvenni a kapcsolatot.

AMENNYIBEN A RAJZ MÁSKÉPP NEM JELÖLI:


- lábazat magassága: 6 cm
- fugakereszt méret:
  - padlólap: 2mm
  - falicsempe: 2mm
- kád eleje általában
  - falazott és csempézett
  - ha előlapos, a rajz jelöli!
- kád magasságát lehetőség szerint a lapok méretéhez kell igazítani!
- akryl kád esetén a hidegburkolás a kád mögé fut 1 sorral
- a padka magassága, ha nem pontosan kerül megadásra (kb.), akkor egész burkolólap fugával növelt méretéhez igazítandó

Vevő aláírása:	Dátum:

Falnézet M=1:25

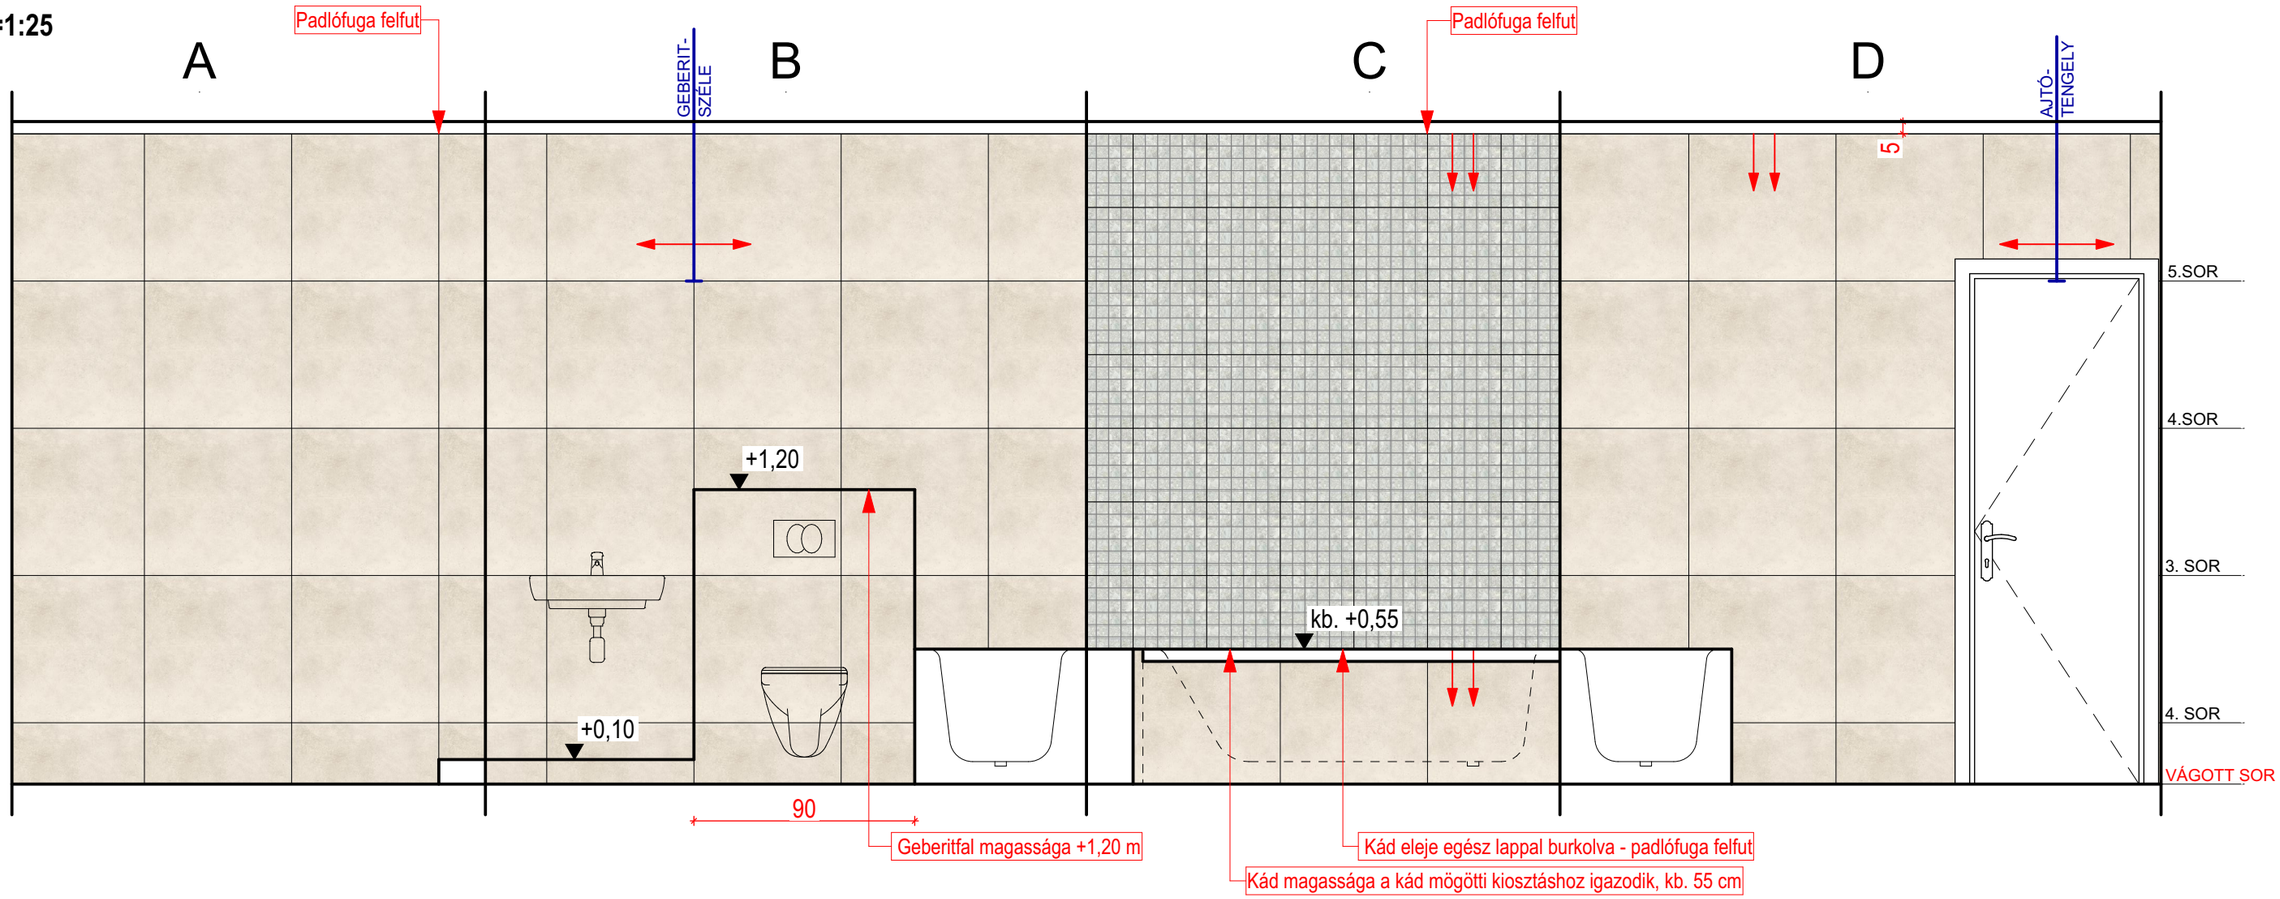

Alaprajz M=1:25

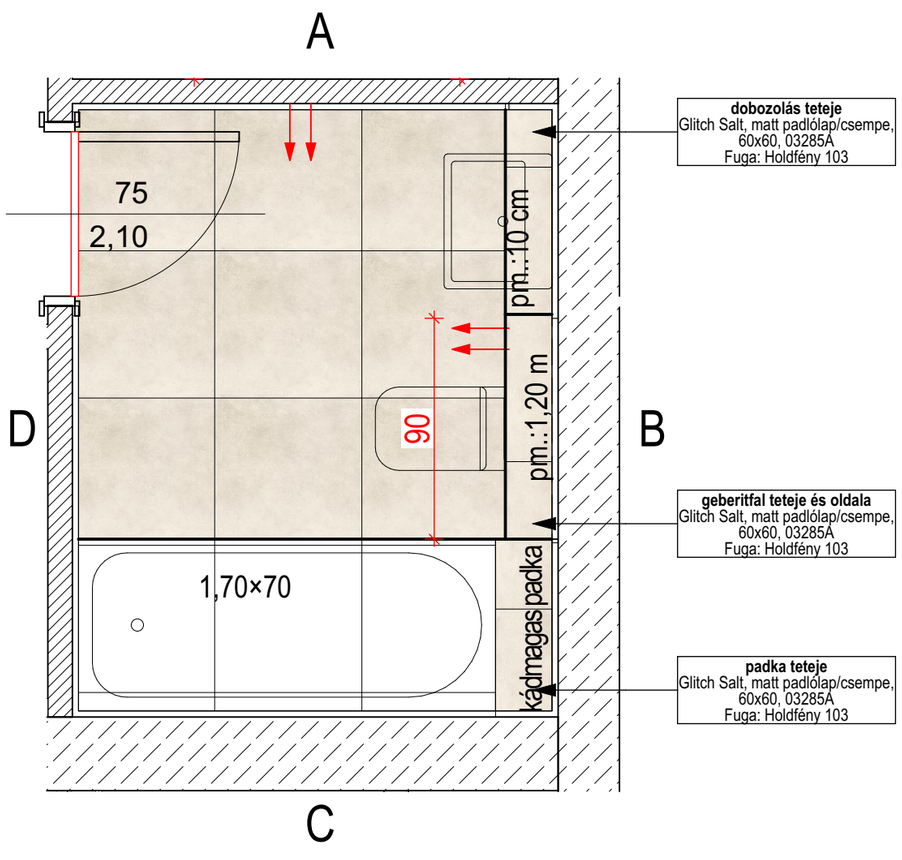

Jelmagyarázat

- Padlóburkolat indítása
- Eltolás iránya
- Burkolatváltó
- Rugalmas dilatáció

Glitch Salt, matt padlólap/csempe, 60x60, 03285A
Fuga: Holdfény 103
FUGAKERESZT: 2 MM

Lombarda M5 Bianco, matt dekorcsempe, 30x30, E0JY
Fuga: Holdfény 103

Burkolatváltó: Szálcsiszolt titán T-profil, 5905167815489
Élvédő: Szögletes eloxált alumínium profil

BURKOLATKIOSZTÁSI TERV

A-811 Westside Grand I. ütem

06.1 Fürdőszoba

MEGJEGYZÉS:

A kiosztás a lapmérettel van ábrázolva, fugavastagsággal nem kalkuláltunk, így a magasságok és egyes esetekben a kiosztások is változhatnak.

A terven megjelenített burkolati színek, minták tájékoztató jellegűek, az eredeti burkolat színektől, mintáktól kismértékben eltérhetnek.


Amennyiben kivitelezés során a jelölt burkolatkiosztáshoz képest jelentős méreteltérés jelentkezik a Vevőkoordinátorral kell kivitelezés részéről felvenni a kapcsolatot.

AMENNYIBEN A RAJZ MÁSKÉPP NEM JELÖLI:


- lábazat magassága: 6 cm
- fugakereszt méret:
  - padlólap: 2mm
  - falicsempe: 2mm
- kád eleje általában
  - falazott és csempézett
  - ha előlapos, a rajz jelöli!
- kád magasságát lehetőség szerint a lapok méretéhez kell igazítani!
- akryl kád esetén a hidegburkolás a kád mögé fut 1 sorral
- a padka magassága, ha nem pontosan kerül megadásra (kb.), akkor egész burkolólap fugával növelt méretéhez igazítandó

Vevő aláírása: Dátum:

Falnézet M=1:25

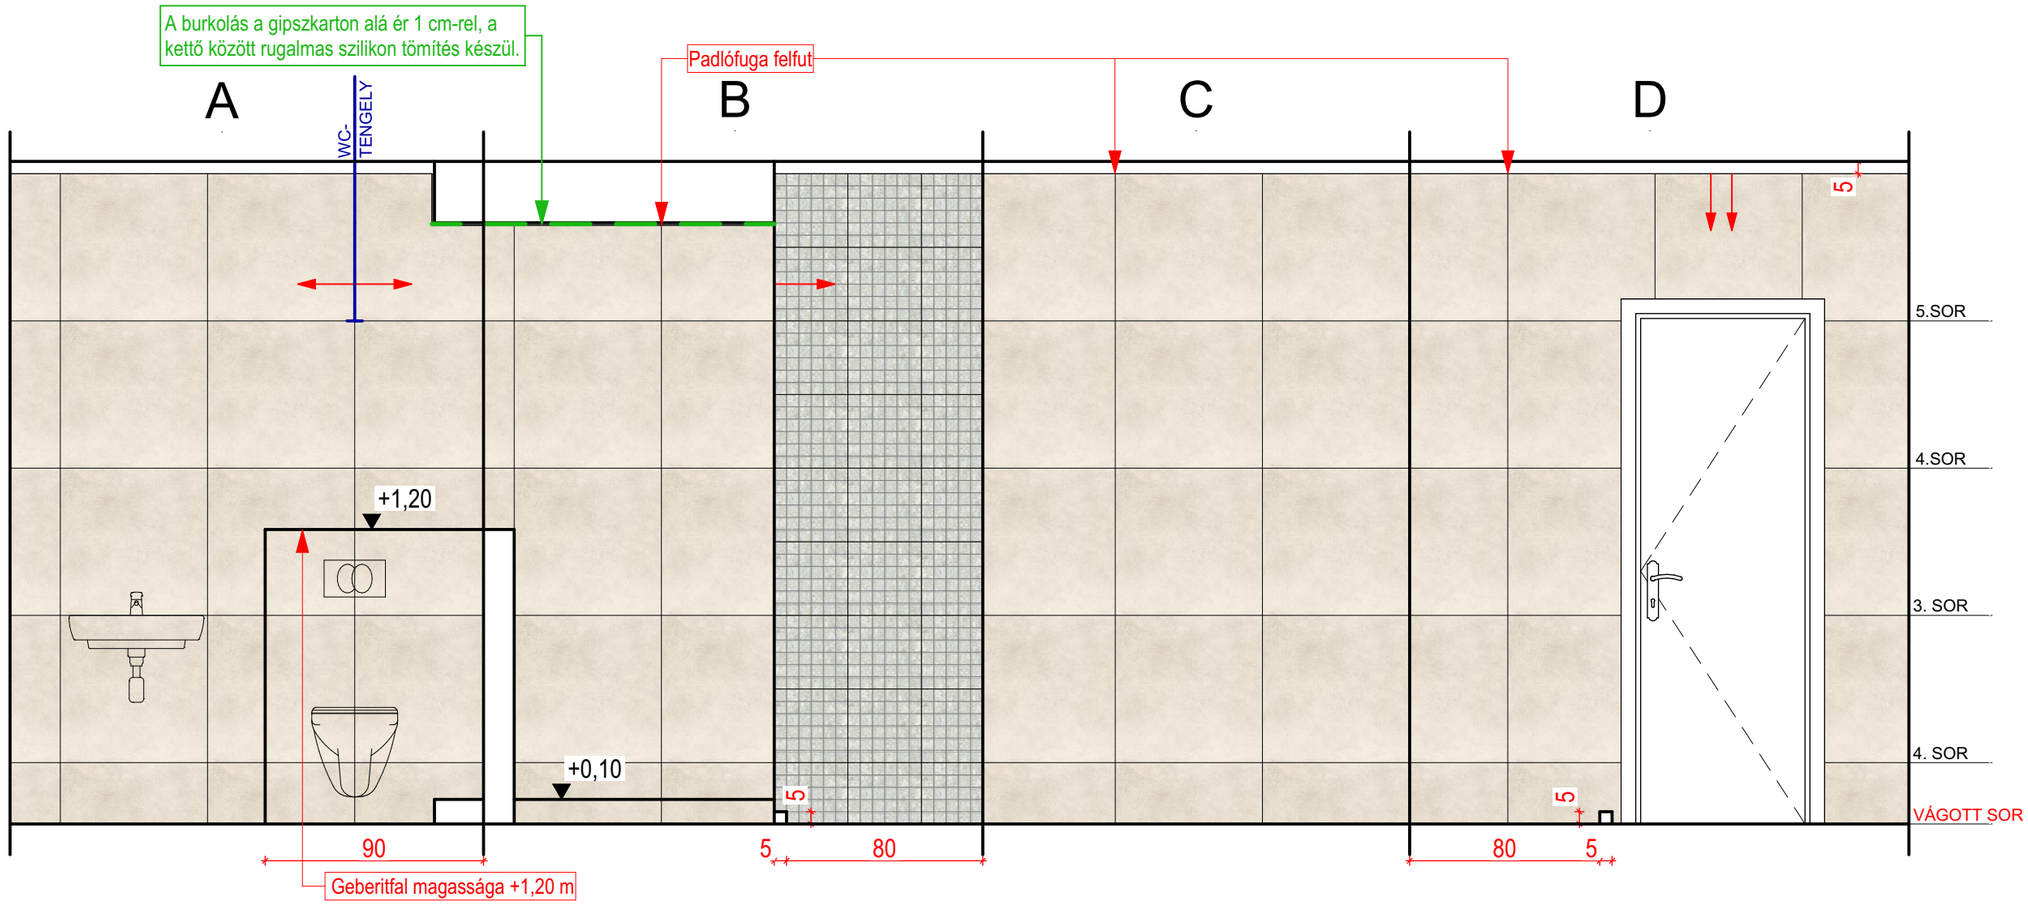

Alaprajz M=1:25

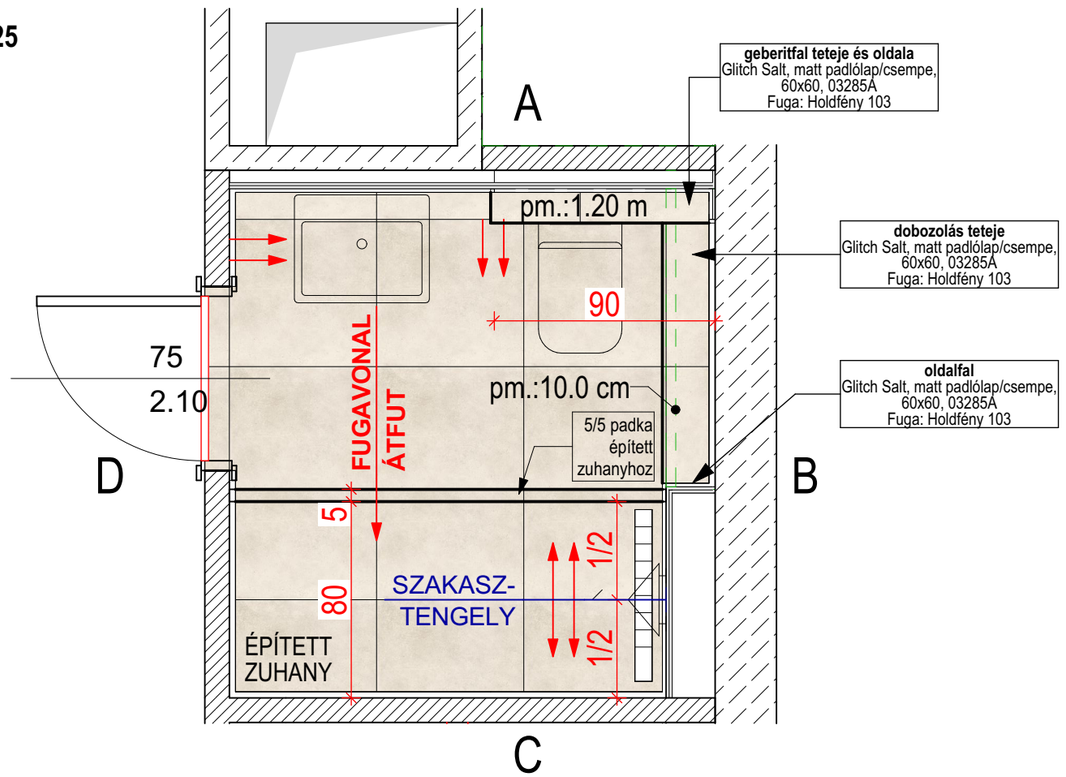

Jelmagyarázat

- Padlóburkolat indítása
- Eltolás iránya
- Burkolatváltó
- Rugalmas dilatáció

Glitch Salt, matt padlólap/csempe, 60x60, 03285A
Fuga: Holdfény 103
FUGAKERESZT: 2 MM

Lombarda M5 Bianco, matt dekorcsempe, 30x30, E0JY
Fuga: Holdfény 103

Burkolatváltó: Szálcsiszolt titán T-profil, 5905167815489
Élvédő: Szögletes eloxált alumínium profil

BURKOLATKIOSZTÁSI TERV

A-811 Westside Grand I. ütem

06.2 Fürdőszoba

MEGJEGYZÉS:

A kiosztás a lapmérettel van ábrázolva, fugavastagsággal nem kalkuláltunk, így a magasságok és egyes esetekben a kiosztások is változhatnak.

A terven megjelenített burkolati színek, minták tájékoztató jellegűek, az eredeti burkolat színektől, mintáktól kismértékben eltérhetnek.


Amennyiben kivitelezés során a jelölt burkolatkiosztáshoz képest jelentős méreteltérés jelentkezik a Vevőkoordinátorral kell kivitelezés részéről felvenni a kapcsolatot.

AMENNYIBEN A RAJZ MÁSKÉPP NEM JELÖLI:


- lábazat magassága: 6 cm
- fugakereszt méret:
  - padlólap: 2mm
  - falicsempe: 2mm
- kád eleje általában
  - falazott és csempézett
  - ha előlapos, a rajz jelöli!
- kád magasságát lehetőség szerint a lapok méretéhez kell igazítani!
- akryl kád esetén a hidegburkolás a kád mögé fut 1 sorral
- a padka magassága, ha nem pontosan kerül megadásra (kb.), akkor egész burkolólap fugával növelt méretéhez igazítandó

Vevő aláírása:	Dátum:

Falnézet M=1:25

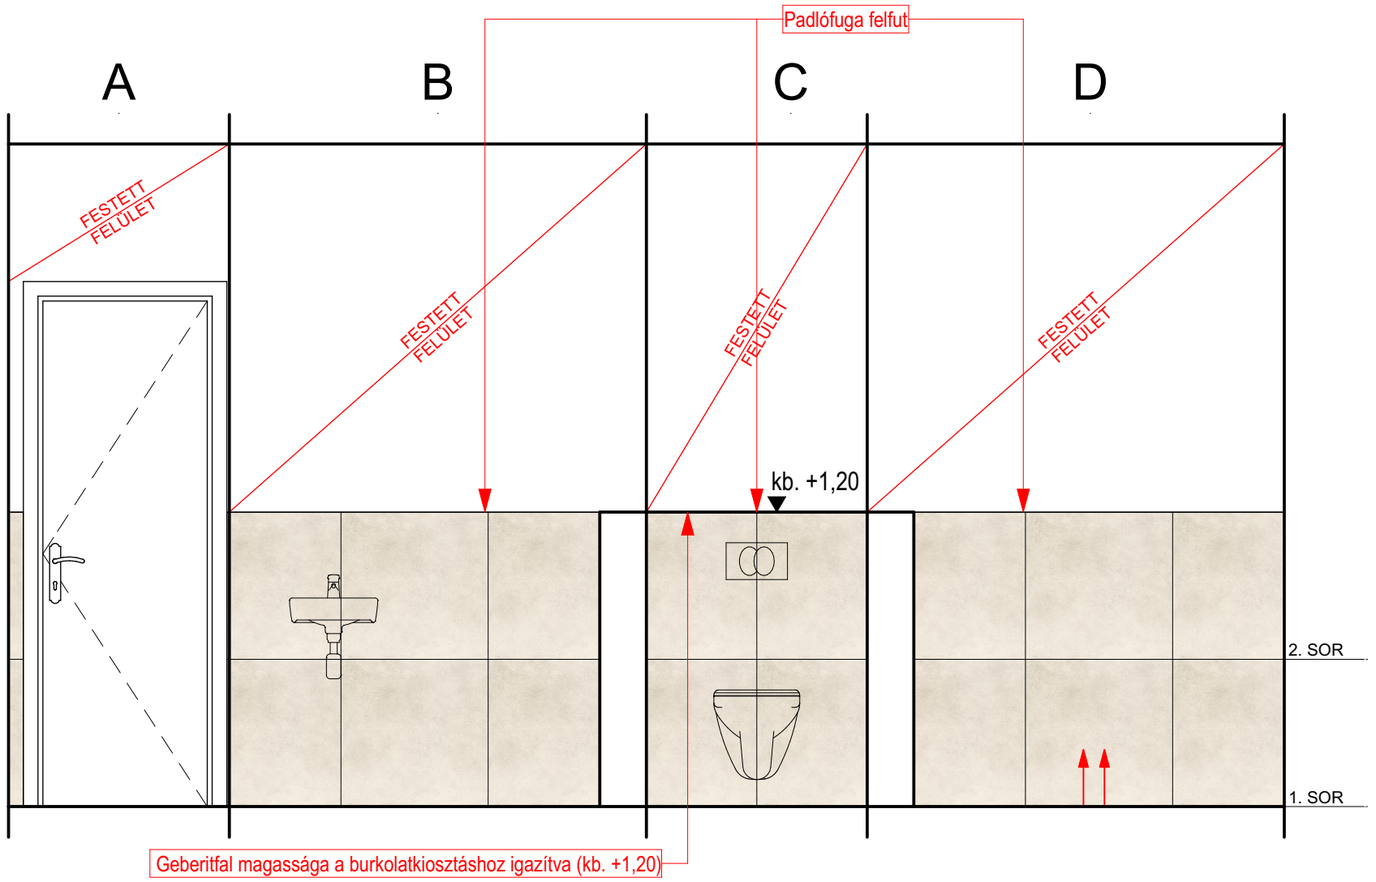

Alaprajz M=1:25

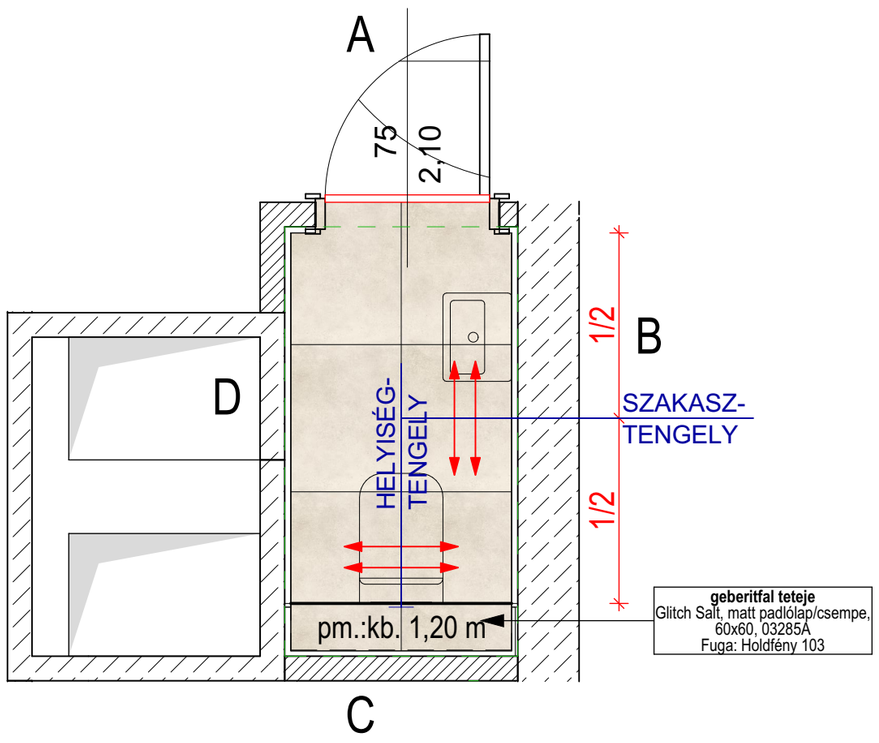

Jelmagyarázat

- Padlóburkolat indítása
- Eltolás iránya
- Burkolatváltó
- Rugalmas dilatáció

Glitch Salt, matt padlólap/csempe, 60x60, 03285A
Fuga: Holdfény 103
FUGAKERESZT: 2 MM

Burkolatváltó: Szálcsiszolt titán T-profil, 5905167815489
Élvédő: Szögletes eloxált alumínium profil

BURKOLATKIOSZTÁSI TERV

A-811 Westside Grand I. ütem

08 WC

MEGJEGYZÉS:

A kiosztás a lapmérettel van ábrázolva, fugavastagsággal nem kalkuláltunk, így a magasságok és egyes esetekben a kiosztások is változhatnak.

A terven megjelenített burkolati színek, minták tájékoztató jellegűek, az eredeti burkolat színektől, mintáktól kismértékben eltérhetnek.


Amennyiben kivitelezés során a jelölt burkolatkiosztáshoz képest jelentős méreteltérés jelentkezik a Vevőkoordinátorral kell kivitelezés részéről felvenni a kapcsolatot.

AMENNYIBEN A RAJZ MÁSKÉPP NEM JELÖLI:

- lábazat magassága: 6 cm
- fugakereszt méret:
  - padlólap: 2mm
  - falicsempe: 2mm
- kád eleje általában
  - falazott és csempézett
  - ha előlapos, a rajz jelöli!
- kád magasságát lehetőség szerint a lapok méretéhez kell igazítani!
- akryl kád esetén a hidegburkolás a kád mögé fut 1 sorral
- a padka magassága, ha nem pontosan kerül megadásra (kb.), akkor egész burkolólap fugával növelt méretéhez igazítandó

Vevő aláírása:	Dátum:

Építészeti módosítás:	
1.	06.1 Fürdő háztartási helyiséggé alakul. A 75/210-es ajtó szellőzőráccsal ellátott. A mosógép mögé szerelődoboz építése szükséges.
2.	06.2 Fürdő elrendezése módosul: - A kád helyett épített zuhany kerül kialakításra 5/5 padkával, 80 cm-es Geberit zuhanyfolyókával és süllyesztett csapteleppel. A vizes kiállás fogadására egy 20 cm-es előtétfal kerül kialakításra teljes magasságban.
3.	08/09 Fürdőben történő módosítás: - 08 Wc és 09 HTH helyiség összevonásra kerül, és Fürdő helyiséggé alakul át és az elrendezése is módosul: - A helyiségek közti válaszfal elbontásra kerül, és egy 75/210-es ajtó is megszűnik. - A mosdó mögé 7,5 cm-es előtétfalazás szükséges. - A wc geberit pozícijóának megváltozását az előtétfalazás is leköveti.
Gépészeti módosítás:	
1.	06.1 Fürdő háztartási helyiséggé alakul át. Itt kap helyet a mosó-és szárítógép.
2.	06.2 Fürdő elrendezése módosul: - A kád helyett épített zuhany kerül kialakításra 5/5 padkával, 80 cm-es Geberit zuhanyfolyókával és süllyesztett csapteleppel. A vizes kiállás fogadására egy 20 cm-es előtétfal kerül kialakításra teljes magasságban. - Wc kagylóra szerelhető bidés ülőke kerül kialakításra. Többlet kiállások készülnek: 1-1 vizes kiállás hideg és melegvíz részére. - A törüközőszárító radiátor az ajtós falra kerül áthelyezésre.
3.	08/09 Fürdőben történő módosítás: - 08 Wc és 09 HTH helyiség összevonásra kerül, és Fürdő helyiséggé alakul át. - Elrendezése módosul, a gépészeti kiállások lekövetik a módosulást. **- Vevő kérésére egyedi sarokkád kerül betervezésre. Az egyedi kád nem kerül beépítésre, csak a beépítéshez szükséges gépészeti kiállások kerülnek kivitelezésre - a kád beépítése Vevői feladat, a lakás birtokbaadást követően.** - Az elszívó ventilátor típusa módosul, a csak kapcsolható típusú ventilátor helyett, páraérzékelő funkcióval rendelkező típus kerül beépítése.
Elektromos módosítás (erős és gyengeáram):	
1.	01 Előtérben 1 db többlet dugal készül.
2.	02 Konyhában 2 db többlet pultdugalj készül.
3.	05.2 Szobában történő módosítások: - az ágy két oldalán 1-1 db többlet dugalj készül, a meglévők mellé vízszintes sorolásban, m=65 cm szerelési magasságban. - A Tv blokk szerelési magassága m=1,20 m-ra módosul.
4.	05.3 Szobában történő módosítások: - az ágy két oldalán lévő dugaljok szerelési magassága m=65 cm-re módosul. - 2 db többlet dugalj készül m=65 cm szerelési magasságban
5.	06.1 Háztartási helyiségben 1 db többlet dugalj készül szárítógép számára, a mosógép dugalj fölé, sorolva.
	08/09 Fürdőben történő módosítás: - 08 Wc és 09 HTH helyiség összevonásra kerül, és Fürdő helyiséggé alakul át. - m" és "l" jelű lámpák kapcsolhatósága egy csillárkapcsolóra módosul
6.	10.2 Gardróbban 1 db többlet dugal készül.
7.	10.3 Gardróbban 1 db többlet dugal készül.
Pincei tárolóval, gk.beállóval kapcsolatos módosítás:	
1.	T-0-03 tárolóban módosítás nem történik. AT8-02 szinti tárolóban 2 db dugalj kerül kiépítésre.
2.	P-0-31 beállóban módosítás nem történik. P-0-32 beállóban autótöltő kerül kiépítésre.

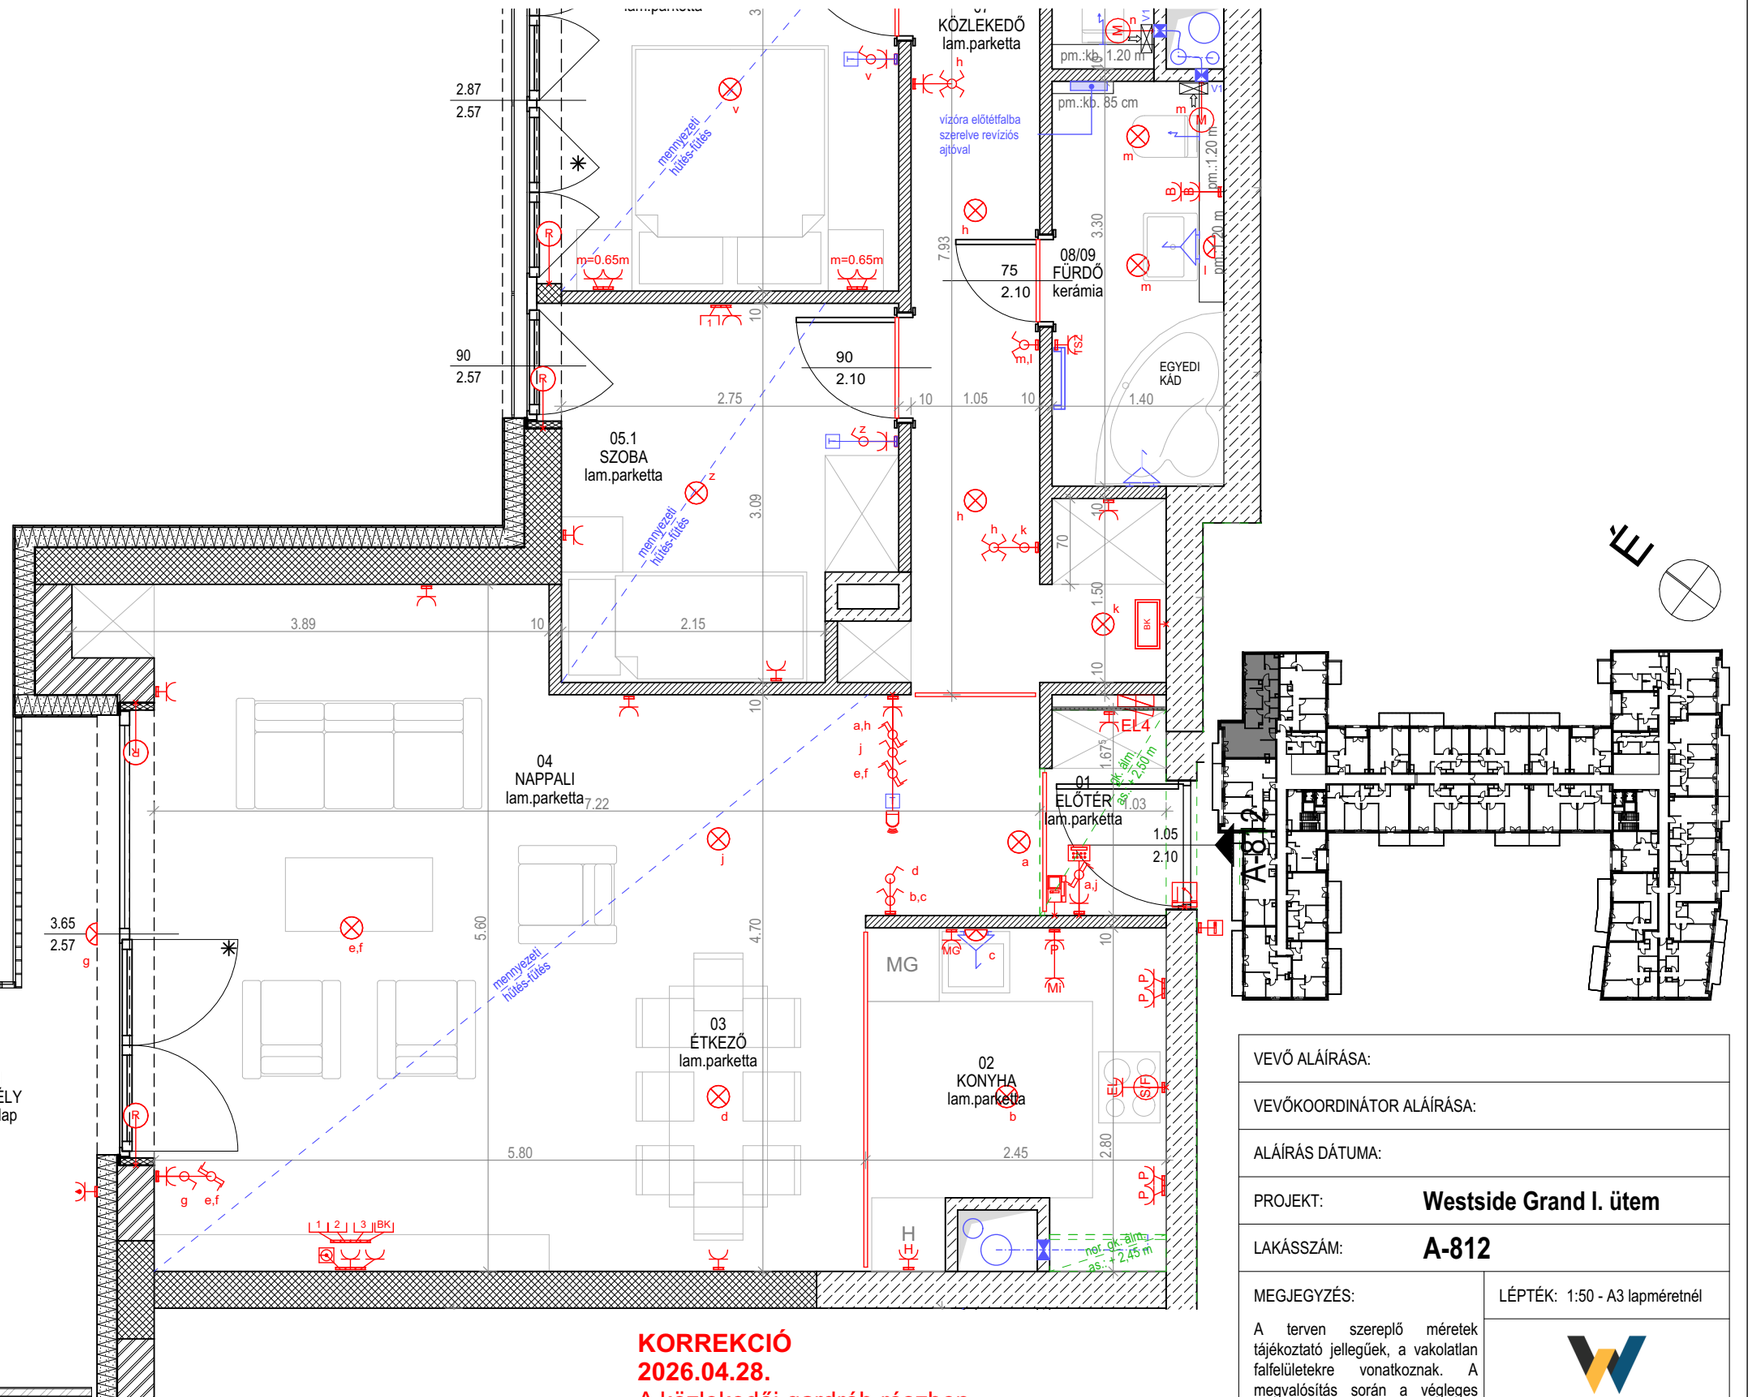


KORREKCIÓ
2026.04.28.
A közlekedői gardrób részben
nem szükséges gipszkarton álmennyezet

A 2025.06.12. napján létrejött Megállapodás 1. számú rajzi melléklete (a jelen új 1. számú rajzi melléklet a Megállapodás megfelelő, eredeti 1. számú rajzi melléklete helyébe lép).


VEVŐ ALÁÍRÁSA:	
VEVŐKOORDINÁTOR ALÁÍRÁSA:	
ALÁÍRÁS DÁTUMA:	
PROJEKT:	**Westside Grand I. ütem**
LAKÁSSZÁM:	**A-812**
MEGJEGYZÉS: A terven szereplő méretek tájékoztató jellegűek, a vakolatlan falfelületekre vonatkoznak. A megvalósítás során a végleges méretek a terven szereplő méretektől eltérhetnek. Jelmagyarázatot lásd mellékletben!	LÉPTÉK: 1:50 - A3 lapméretnél WESTSIDE GRAND

Építészeti módosítás:	
1.	06.1 Fürdő háztartási helyiséggé alakul. A 75/210-es ajtó szellőzőráccsal ellátott. A mosógép mögé szerelődoboz építése szükséges.
2.	06.2 Fürdő elrendezése módosul: - A kád helyett épített zuhany kerül kialakításra 5/5 padkával, 80 cm-es Geberit zuhanyfolyókával és süllyesztett csapteleppel. A vizes kiállás fogadására egy 20 cm-es előtétfal kerül kialakításra teljes magasságban.
3.	08/09 Fürdőben történő módosítás: - 08 Wc és 09 HTH helyiség összevonásra kerül, és Fürdő helyiséggé alakul át és az elrendezése is módosul: - A helyiségek közti válaszfal elbontásra kerül, és egy 75/210-es ajtó is megszűnik. - A mosdó mögé 7,5 cm-es előtétfalazás szükséges. - A wc geberit pozícijóának megváltozását az előtétfalazás is leköveti.
Gépészeti módosítás:	
1.	06.1 Fürdő háztartási helyiséggé alakul át. Itt kap helyet a mosó-és szárítógép.
2.	06.2 Fürdő elrendezése módosul: - A kád helyett épített zuhany kerül kialakításra 5/5 padkával, 80 cm-es Geberit zuhanyfolyókával és süllyesztett csapteleppel. A vizes kiállás fogadására egy 20 cm-es előtétfal kerül kialakításra teljes magasságban. - Wc kagylóra szerelhető bidés ülőke kerül kialakításra. Többlet kiállások készülnek: 1-1 vizes kiállás hideg és melegvíz részére. - A törüközőszárító radiátor az ajtós falra kerül áthelyezésre.
3.	08/09 Fürdőben történő módosítás: - 08 Wc és 09 HTH helyiség összevonásra kerül, és Fürdő helyiséggé alakul át. - Elrendezése módosul, a gépészeti kiállások lekövetik a módosulást. - **Vevő kérésére egyedi sarokkád kerül betervezésre. Az egyedi kád nem kerül beépítésre, csak a beépítéshez szükséges gépészeti kiállások kerülnek kivitelezésre - a kád beépítése Vevői feladat, a lakás birtokbaadást követően.** - Az elszívó ventilátor típusa módosul, a csak kapcsolható típusú ventilátor helyett, páraérzékelő funkcióval rendelkező típus kerül beépítése.
Elektromos módosítás (erős és gyengeáram):	
1.	01 Előtérben 1 db többlet dugal készül.
2.	02 Konyhában 2 db többlet pultdugalj készül.
3.	05.2 Szobában történő módosítások: - az ágy két oldalán 1-1 db többlet dugalj készül, a meglévők mellé vízszintes sorolásban, m=65 cm szerelési magasságban. - A Tv blokk szerelési magassága m=1,20 m-ra módosul.
4.	05.3 Szobában történő módosítások: - az ágy két oldalán lévő dugaljok szerelési magassága m=65 cm-re módosul. - 2 db többlet dugalj készül m=65 cm szerelési magasságban
5.	06.1 Háztartási helyiségben 1 db többlet dugalj készül szárítógép számára, a mosógép dugalj fölé, sorolva.
	08/09 Fürdőben történő módosítás: - 08 Wc és 09 HTH helyiség összevonásra kerül, és Fürdő helyiséggé alakul át. - m" és "l" jelű lámpák kapcsolhatósága egy csillárkapcsolóra módosul
6.	10.2 Gardróbban 1 db többlet dugal készül.
7.	10.3 Gardróbban 1 db többlet dugal készül.
Pincei tárolóval, gk.beállóval kapcsolatos módosítás:	
1.	T-0-03 tárolóban módosítás nem történik. AT8-02 szinti tárolóban 2 db dugalj kerül kiépítésre.
2.	P-0-31 beállóban módosítás nem történik. P-0-32 beállóban autótöltő kerül kiépítésre.

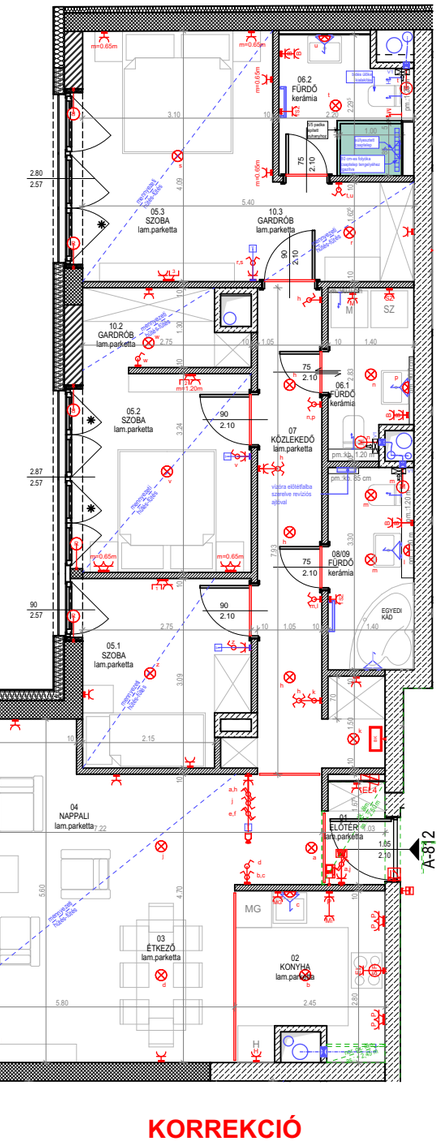



KORREKCIÓ
2026.04.28
A közlekedői gardrób részben
nem szükséges gipszkarton álmennyezet


BIDÉS WC ülőke
WGR1 A-812 / 06.2 FÜRDŐ

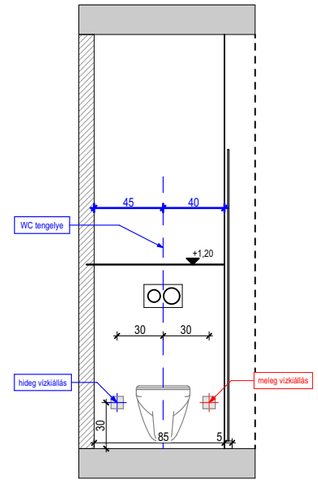

SÜLLYESZTETT CSAPTELEP
WGR1 A-812

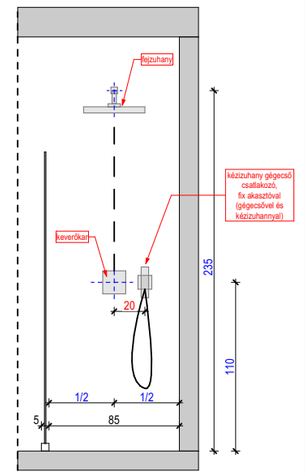

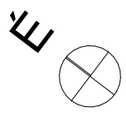


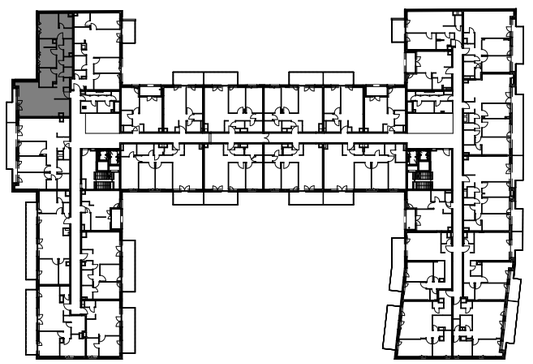

A 2025.06.12. napján létrejött Megállapodás 1. számú rajzi melléklete (a jelen új 1. számú rajzi melléklet a Megállapodás megfelelő, eredeti 1. számú rajzi melléklete helyébe lép).

VEVŐ ALÁÍRÁSA:	
VEVŐKOORDINÁTOR ALÁÍRÁSA:	
ALÁÍRÁS DÁTUMA:	
PROJEKT:	**Westside Grand I. ütem**
LAKÁSSZÁM:	**A-812**
MEGJEGYZÉS: A terven szereplő méretek tájékoztató jellegűek, a vakolatlan falfelületekre vonatkoznak. A megvalósítás során a végleges méretek a terven szereplő méretektől eltérhetnek. Jelmagyarázatot lásd mellékletben!	LÉPTÉK: 1:100 - A3 lapméretnél WESTSIDE GRAND

Pincei tárolóval, gk.beállóval kapcsolatos módosítás:	
1.	T-0-03 tárolóban módosítás nem történik. AT8-02 szinti tárolóban 2 db dugalj kerül kiépítésre.
2.	P-0-31 beállóban módosítás nem történik. P-0-32 beállóban autótöltő kerül kiépítésre.

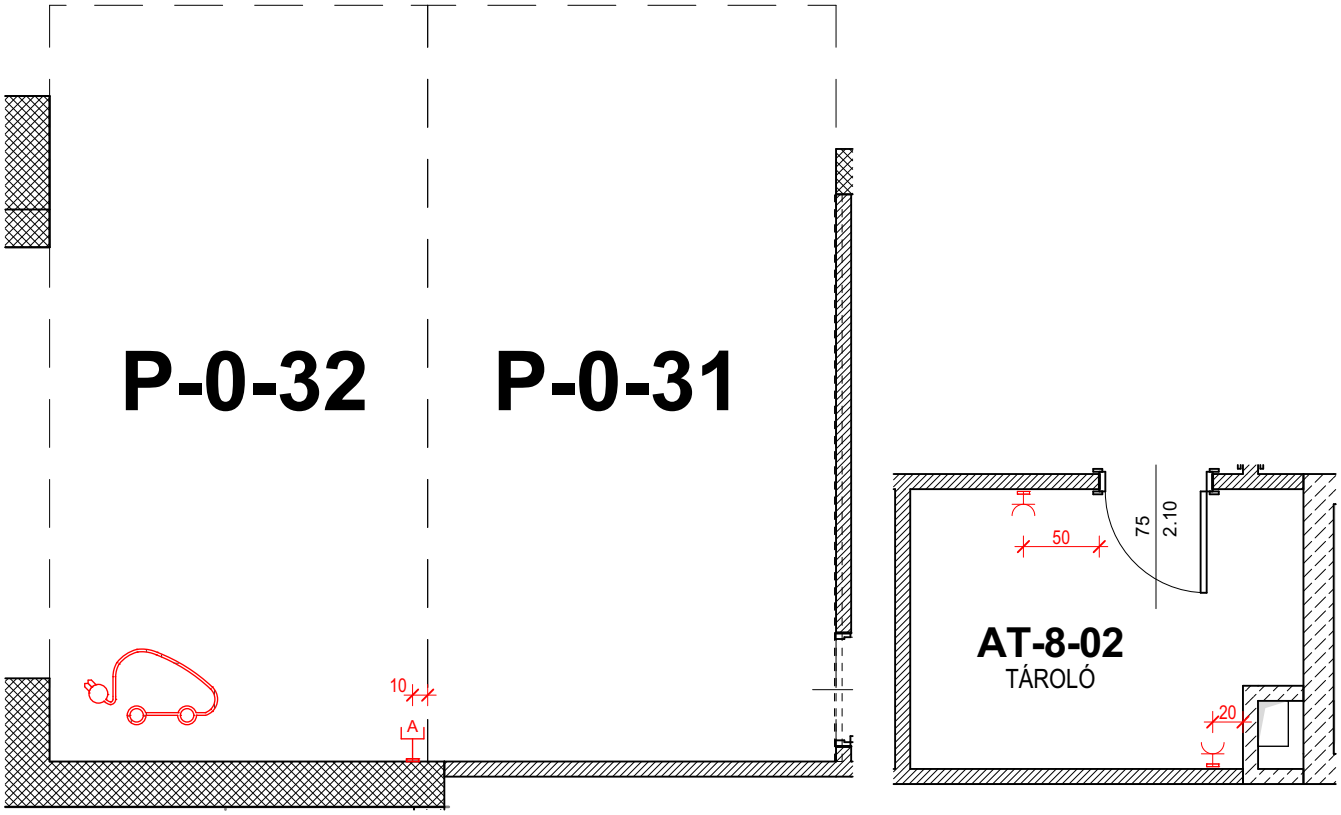

VEVŐ ALÁÍRÁSA:	
VEVŐKOORDINÁTOR ALÁÍRÁSA:	
ALÁÍRÁS DÁTUMA:	
PROJEKT:	**Westside Grand I. ütem**
LAKÁSSZÁM:	**A-812**
MEGJEGYZÉS: A terven szereplő méretek tájékoztató jellegűek, a vakolatlan falfelületekre vonatkoznak. A megvalósítás során a végleges méretek a terven szereplő méretektől eltérhetnek. Jelmagyarázatot lásd mellékletben!	LÉPTÉK: 1:50 - A4 lapméretnél WESTSIDE GRAND


Jelmagyarázat

- Parketta fektetési iránya
- Padlóburkolat indítása
- Eltolás iránya
- Burkolatváltó
- Rugalmas dilatáció



Grey Soria Oak EL2065, Classic 8/32 4V Aqua, 593610
Egger Grey Soria Oak, 6 cm szegőléc, 1818925

Burkolatváltó: Szálcsiszolt titán T-profil, 5905167815489

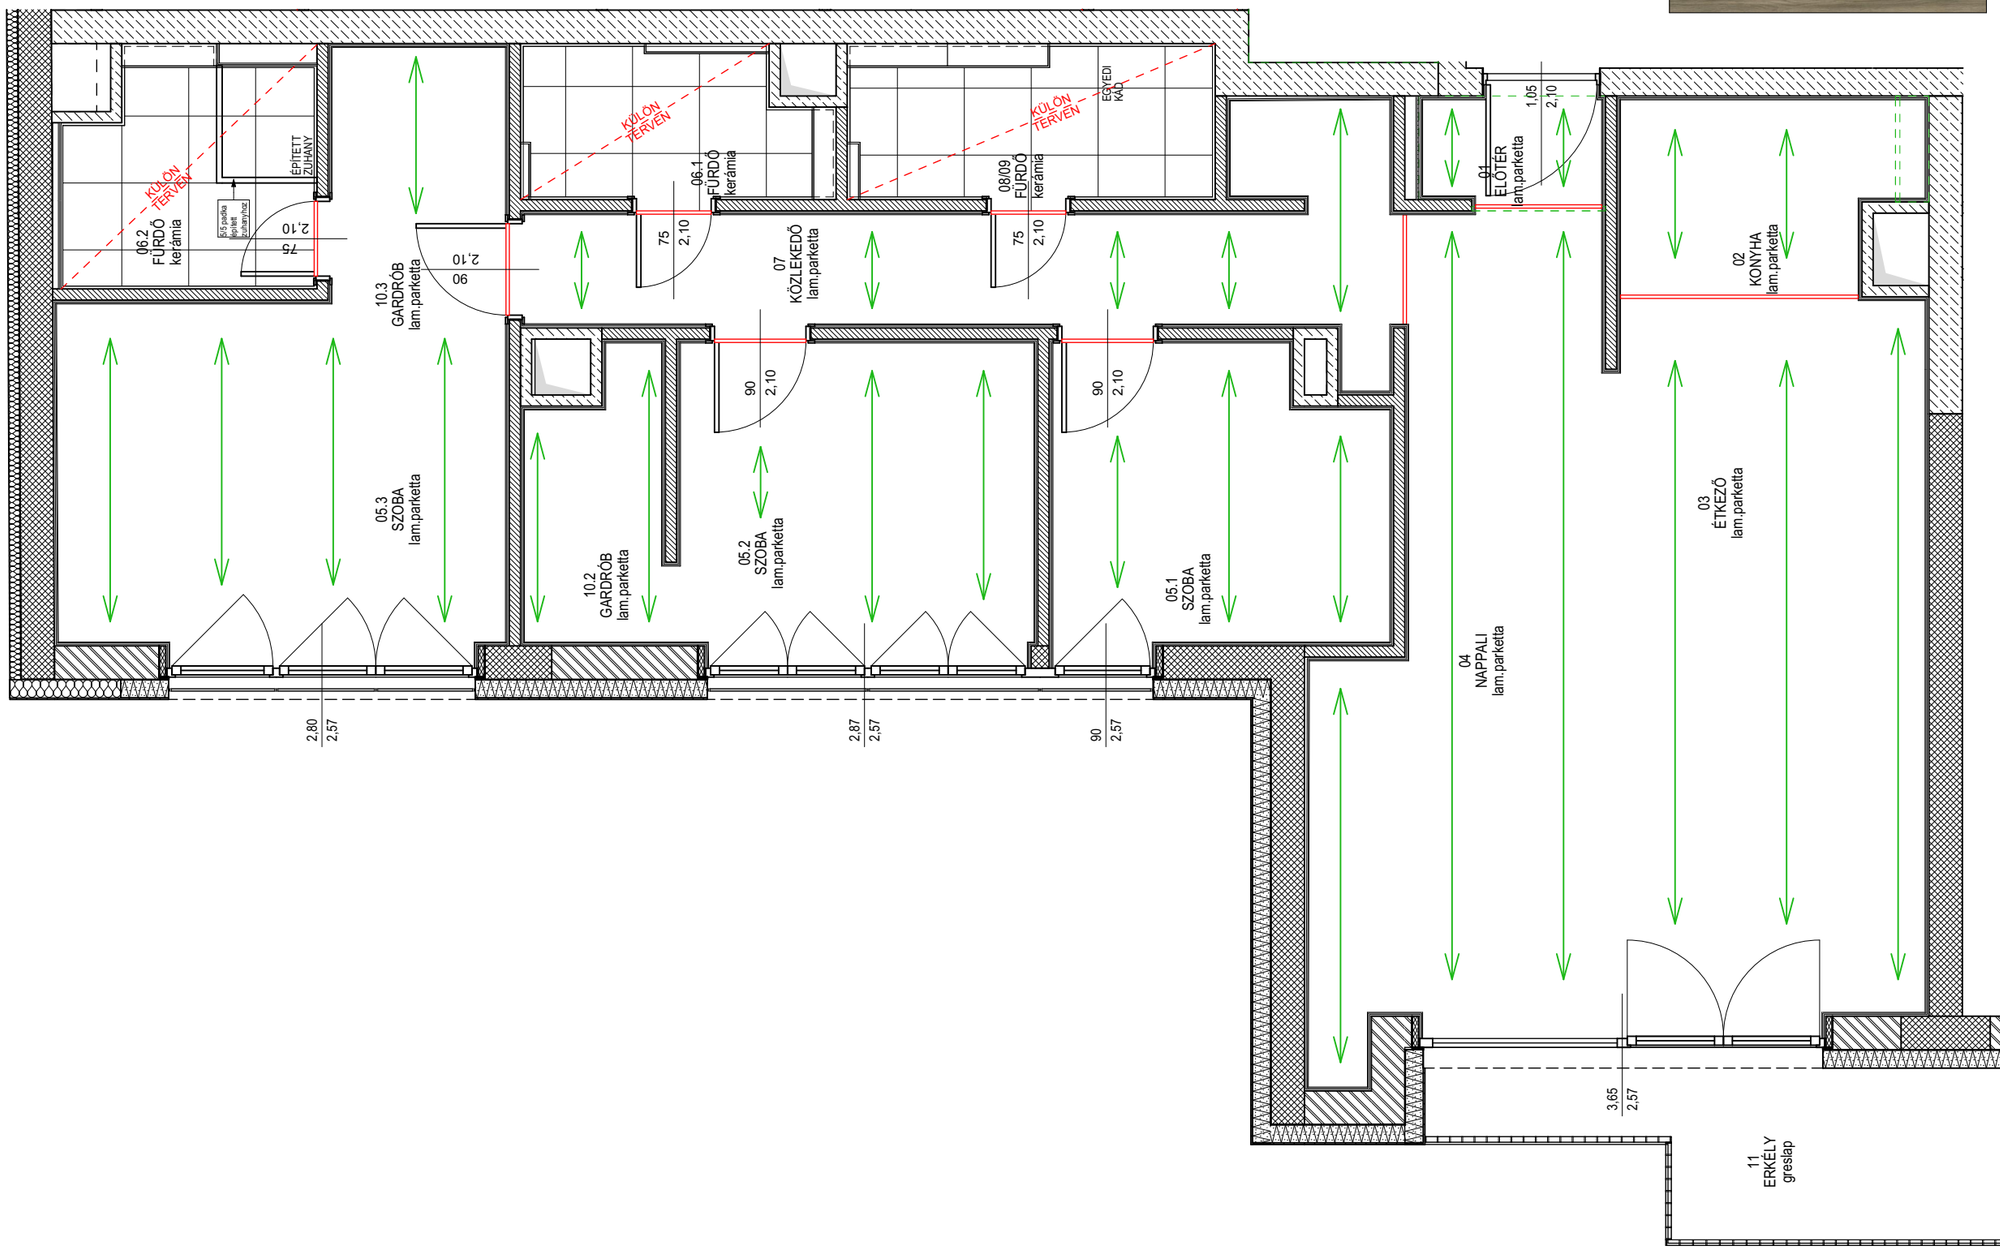

BURKOLATKIOSZTÁSI TERV

A-812 Westside Grand I. ütem

LÉPTÉK: 1:55 - A3 lapméretnél

MEGJEGYZÉS:

A kiosztás a lapmérettel van ábrázolva, fugavastagsággal nem kalkuláltunk, így a magasságok és egyes esetekben a kiosztások is változhatnak.

A terven megjelenített burkolati színek, minták tájékoztató jellegűek, az eredeti burkolat színektől, mintáktól kismértékben eltérhetnek.


Amennyiben kivitelezés során a jelölt burkolatkiosztáshoz képest jelentős méreteltérés jelentkezik a Vevőkoordinátorral kell kivitelezés részéről felvenni a kapcsolatot.

AMENNYIBEN A RAJZ MÁSKÉPP NEM JELÖLI:


- lábazat magassága: 6 cm
- fugakereszt méret:
  - padlólap: 3mm
  - falicsempe: 2mm
- kád eleje általában
  - falazott és csempézett
  - ha előlapos, a rajz jelöli!
- kád magasságát lehetőség szerint a lapok méretéhez kell igazítani!
- akryl kád esetén a hidegburkolás a kád mögé fut 1 sorral
- a padka magassága, ha nem pontosan kerül megadásra (kb.), akkor egész burkolólap fugával növelt méretéhez igazítandó

Vevő aláírása:	Dátum:

Falnézet M=1:25

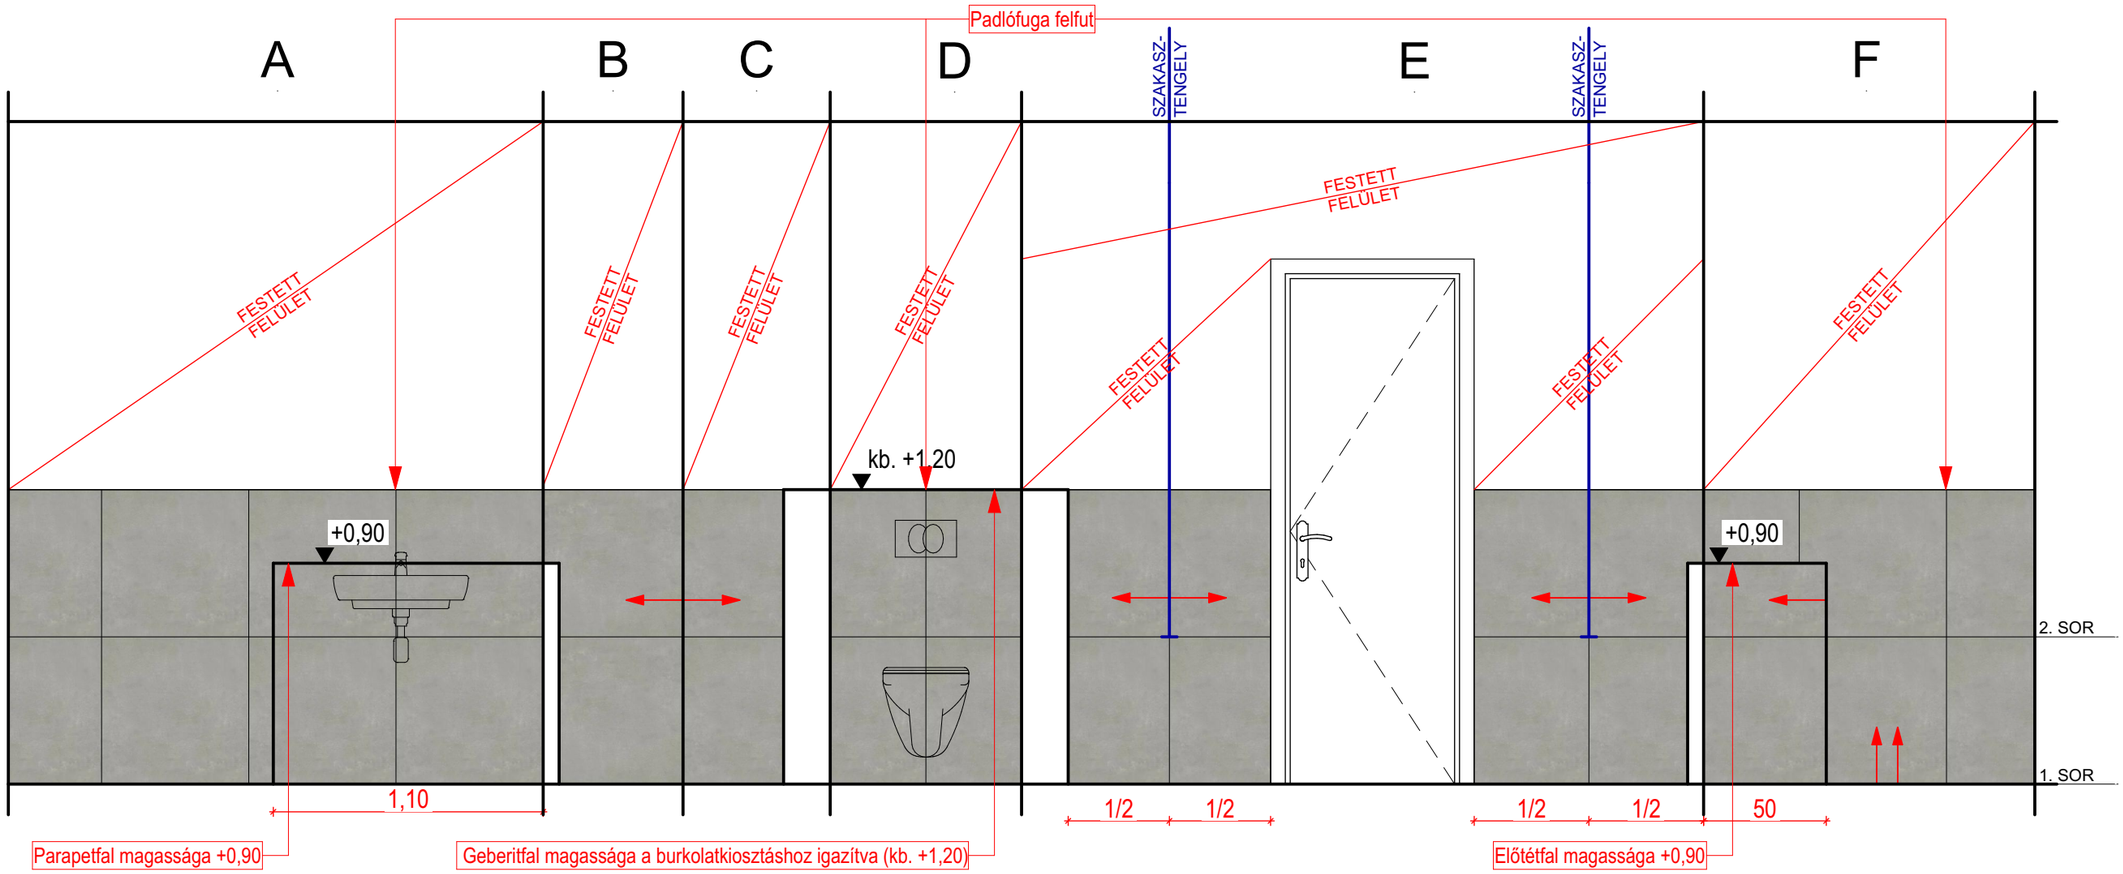

Alaprajz M=1:25

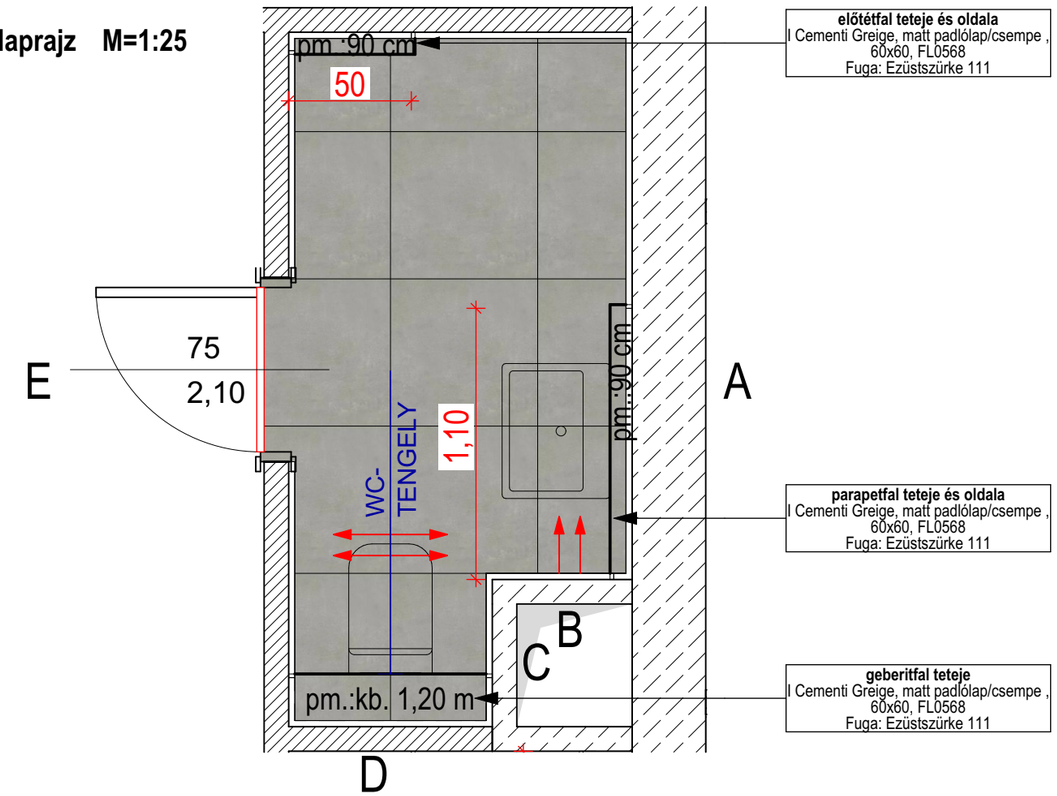

Jelmagyarázat

- Padlóburkolat indítása
- Eltolás iránya
- Burkolatváltó
- Rugalmas dilatáció

I Cementi Greige, matt padlólap/ csempe , 60x60, FL0568
Fuga: Ezüstszürke 111
FUGAKERESZT: 2 MM

Burkolatváltó: Szálcsiszolt titán T-profil, 5905167815489
Élvédő: Szögletes eloxált alumínium profil

BURKOLATKIOSZTÁSI TERV

A-812 Westside Grand I. ütem

06.1 Fürdő

MEGJEGYZÉS:

A kiosztás a lapmérettel van ábrázolva, fugavastagsággal nem kalkuláltunk, így a magasságok és egyes esetekben a kiosztások is változhatnak.

A terven megjelenített burkolati színek, minták tájékoztató jellegűek, az eredeti burkolat színektől, mintáktól kismértékben eltérhetnek.


Amennyiben kivitelezés során a jelölt burkolatkiosztáshoz képest jelentős méreteltérés jelentkezik a Vevőkoordinátorral kell kivitelezés részéről felvenni a kapcsolatot.

AMENNYIBEN A RAJZ MÁSKÉPP NEM JELÖLI:


- lábazat magassága: 6 cm
- fugakereszt méret:
  - padlólap: 2mm
  - falicsempe: 2mm
- kád eleje általában
  - falazott és csempézett
  - ha előlapos, a rajz jelöli!
- kád magasságát lehetőség szerint a lapok méretéhez kell igazítani!
- akryl kád esetén a hidegburkolás a kád mögé fut 1 sorral
- a padka magassága, ha nem pontosan kerül megadásra (kb.), akkor egész burkolólap fugával növelt méretéhez igazítandó

Vevő aláírása:	Dátum:

Falnézet M=1:25

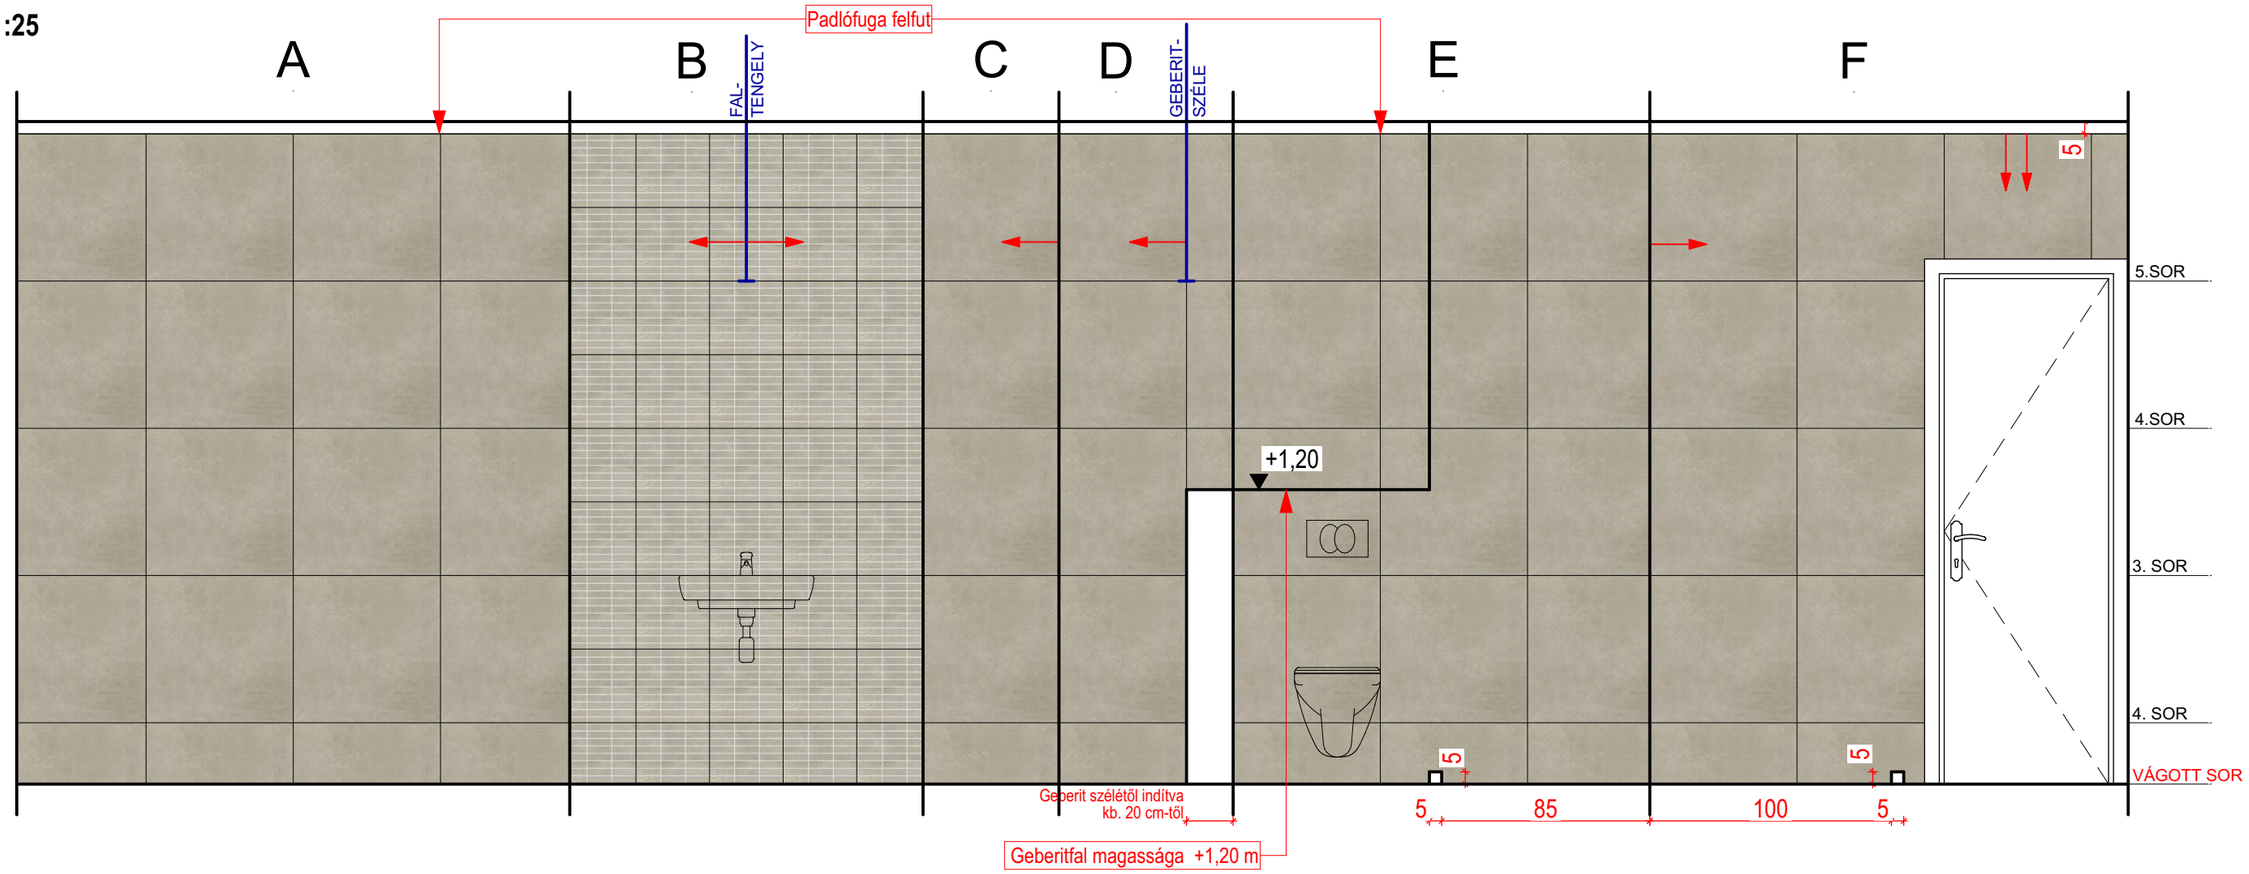

Alaprajz M=1:25

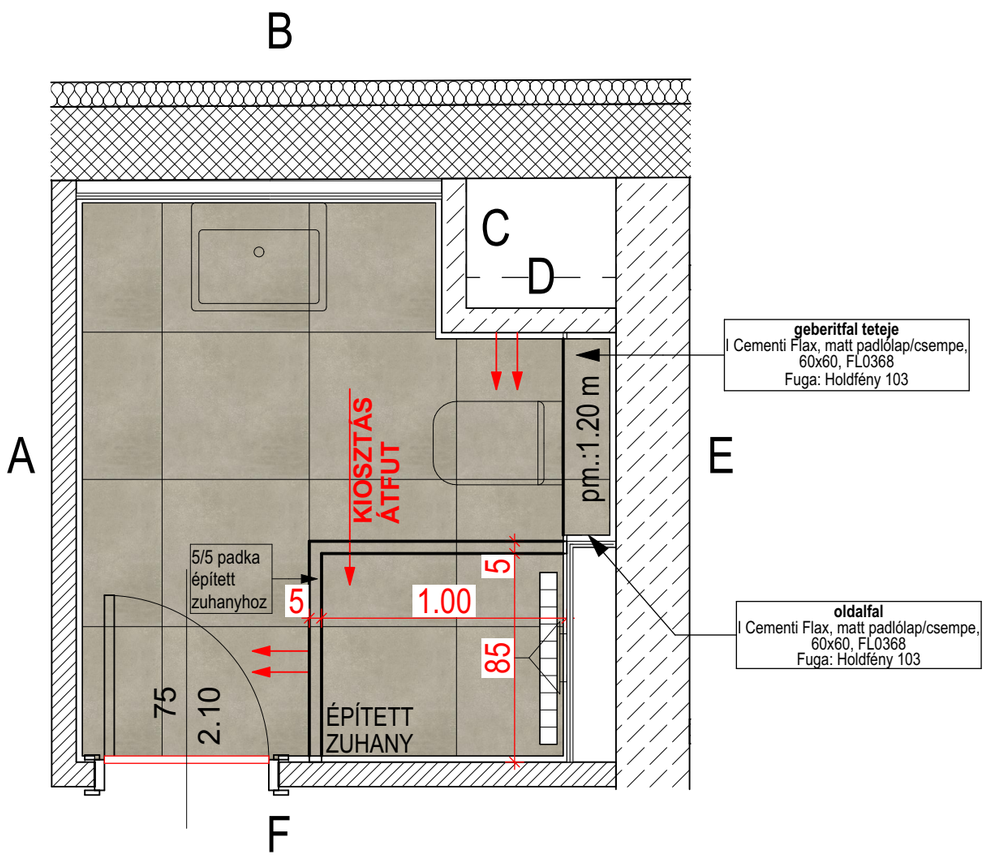

Jelmagyarázat

- Padlóburkolat indítása
- Eltolás iránya
- Burkolatváltó
- Rugalmas dilatáció

I Cementi Flax, matt padlólap/csempe, 60x60, FL0368
Fuga: Holdfény 103
FUGAKERESZT: 2 MM

I Cementi Flax Muretto, matt dekorcsempe, 30x30, FL03MB9
Fuga: Holdfény 103

Burkolatváltó: Szálcsiszolt titán T-profil, 5905167815489
Élvédő: Szögletes eloxált alumínium profil

BURKOLATKIOSZTÁSI TERV

A-812 Westside Grand I. ütem

06.2 Fürdőszoba

MEGJEGYZÉS:

A kiosztás a lapmérettel van ábrázolva, fugavastagsággal nem kalkuláltunk, így a magasságok és egyes esetekben a kiosztások is változhatnak.

A terven megjelenített burkolati színek, minták tájékoztató jellegűek, az eredeti burkolat színektől, mintáktól kismértékben eltérhetnek.


Amennyiben kivitelezés során a jelölt burkolatkiosztáshoz képest jelentős méreteltérés jelentkezik a Vevőkoordinátorral kell kivitelezés részéről felvenni a kapcsolatot.

AMENNYIBEN A RAJZ MÁSKÉPP NEM JELÖLI:


- lábazat magassága: 6 cm
- fugakereszt méret:
  - padlólap: 2mm
  - falicsempe: 2mm
- kád eleje általában
  - falazott és csempézett
  - ha előlapos, a rajz jelöli!
- kád magasságát lehetőség szerint a lapok méretéhez kell igazítani!
- akryl kád esetén a hidegburkolás a kád mögé fut 1 sorral
- a padka magassága, ha nem pontosan kerül megadásra (kb.), akkor egész burkolólap fugával növelt méretéhez igazítandó

Vevő aláírása:	Dátum:

Falnézet M=1:25

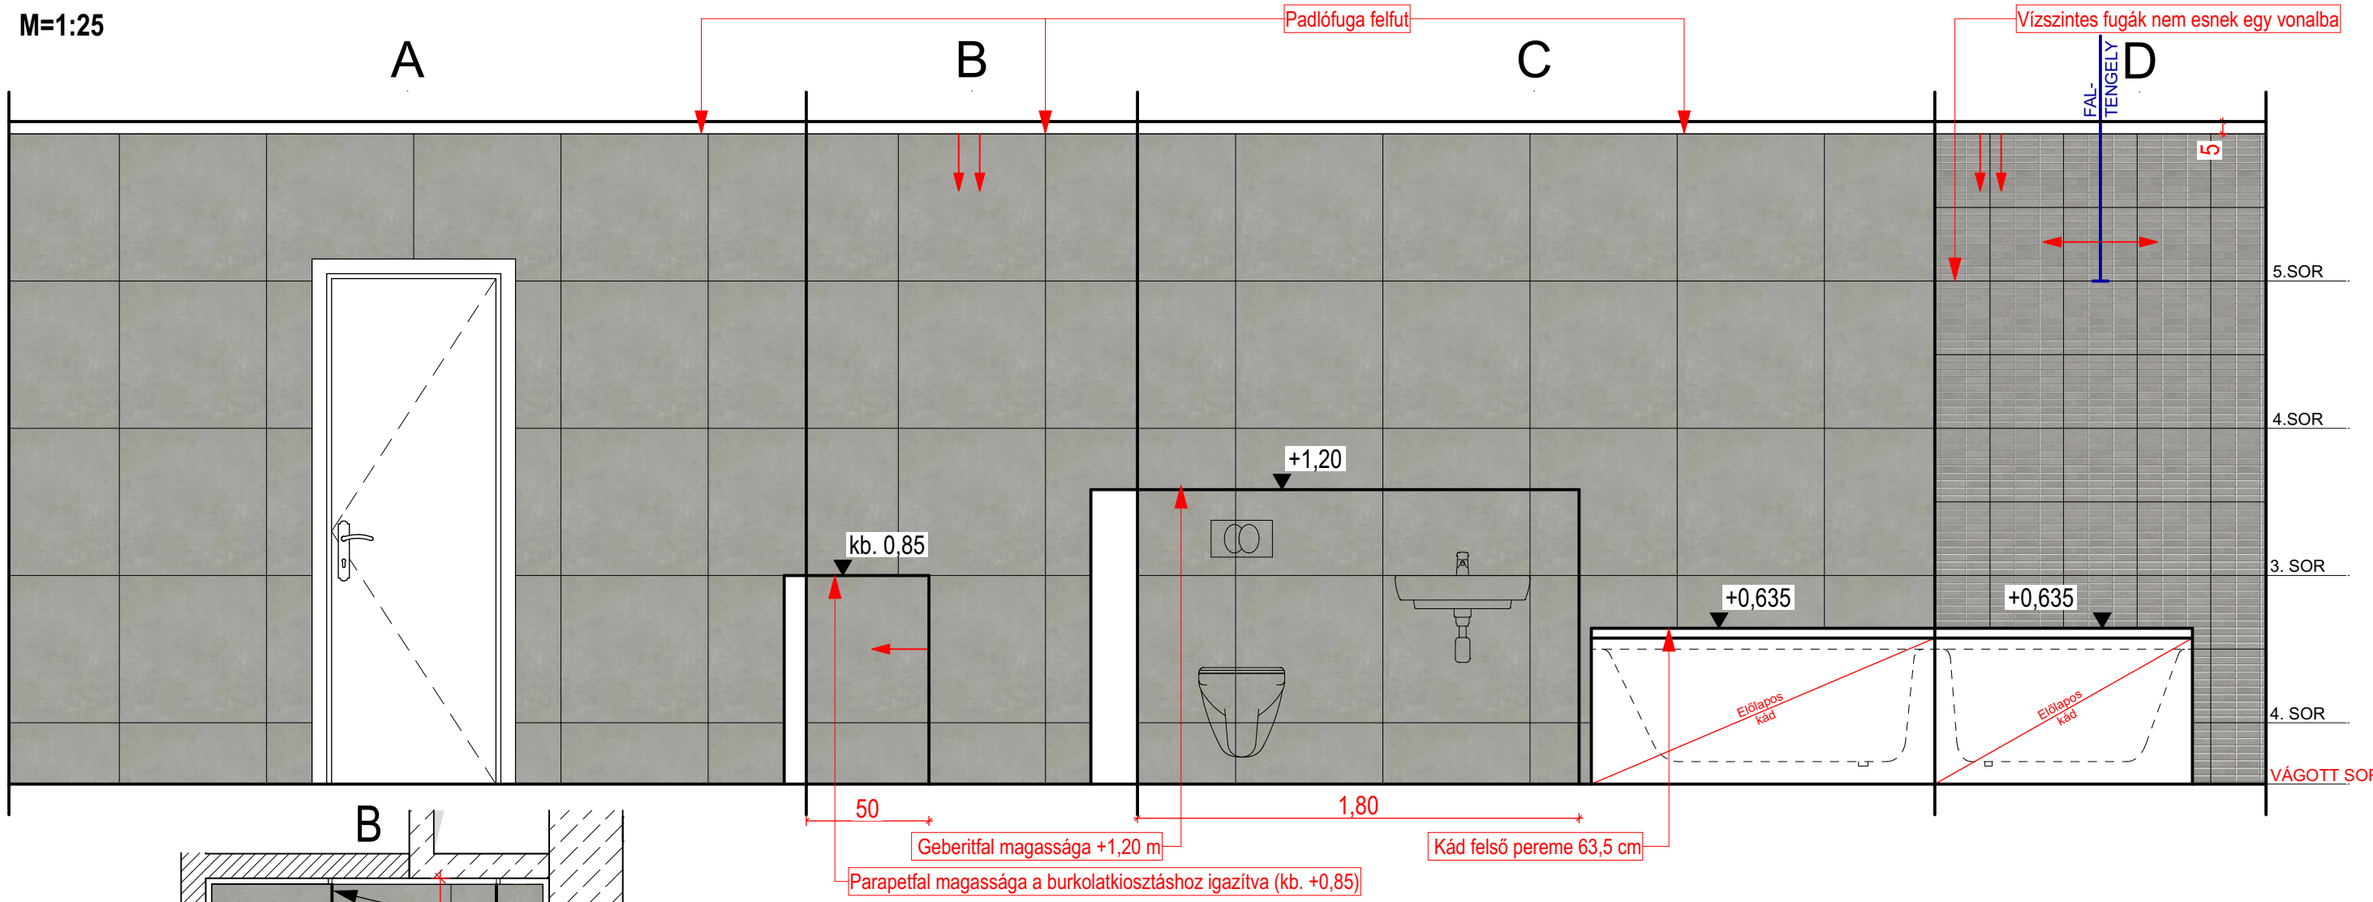

Alaprajz M=1:25

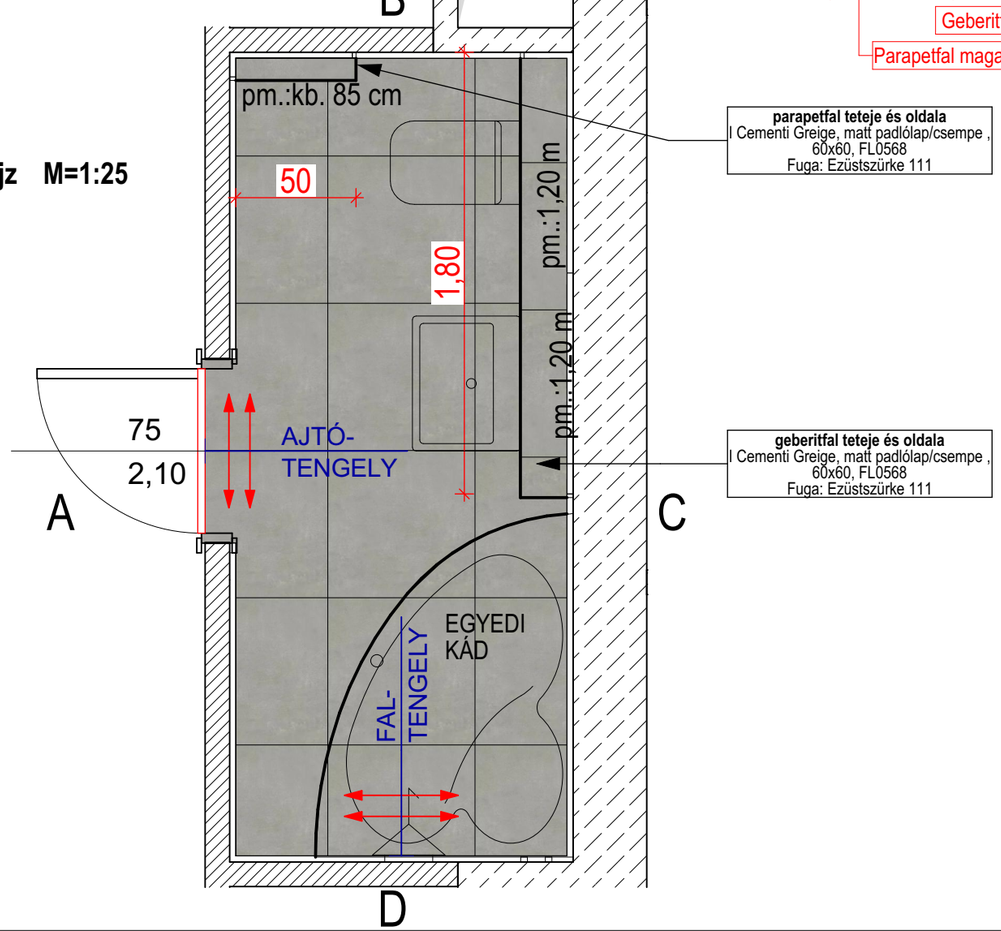

parapetfal teteje és oldala
I Cementi Greige, matt padlólap/csempe , 60x60, FL0568
Fuga: Ezüstszürke 111

geberitfal teteje és oldala
I Cementi Greige, matt padlólap/csempe , 60x60, FL0568
Fuga: Ezüstszürke 111

Jelmagyarázat

- Padlóburkolat indítása
- Eltolás iránya
- Burkolatváltó
- Rugalmas dilatáció

I Cementi Greige, matt padlólap/ csempe , 60x60, FL0568
Fuga: Ezüstszürke 111
FUGAKERESZT: 2 MM

I Cementi Griege Muretto, matt dekorcsempe, 30x30, FL05MB9
Fuga: Ezüstszürke 111

Burkolatváltó: Szálcsiszolt titán T-profil, 5905167815489
Élvédő: Szögletes eloxált alumínium profil

BURKOLATKIOSZTÁSI TERV

A-812 Westside Grand I. ütem

08/09 Fürdőszoba

MEGJEGYZÉS:

A kiosztás a lapmérettel van ábrázolva, fugavastagsággal nem kalkuláltunk, így a magasságok és egyes esetekben a kiosztások is változhatnak.


A terven megjelenített burkolati színek, minták tájékoztató jellegűek, az eredeti burkolat színektől, mintáktól kismértékben eltérhetnek.

Amennyiben kivitelezés során a jelölt burkolatkiosztáshoz képest jelentős méreteltérés jelentkezik a Vevőkoordinátorral kell kivitelezés részéről felvenni a kapcsolatot.

AMENNYIBEN A RAJZ MÁSKÉPP NEM JELÖLI:

- lábazat magassága: 6 cm
- fugakereszt méret:
  - padlólap: 2mm
  - falicsempe: 2mm
- kád eleje általában
  - falazott és csempézett
  - ha előlapos, a rajz jelöli!
- kád magasságát lehetőség szerint a lapok méretéhez kell igazítani!
- akryl kád esetén a hidegburkolás a kád mögé fut 1 sorral
- a padka magassága, ha nem pontosan kerül megadásra (kb.), akkor egész burkolólap fugával növelt méretéhez igazítandó

Vevő aláírása:	Dátum:

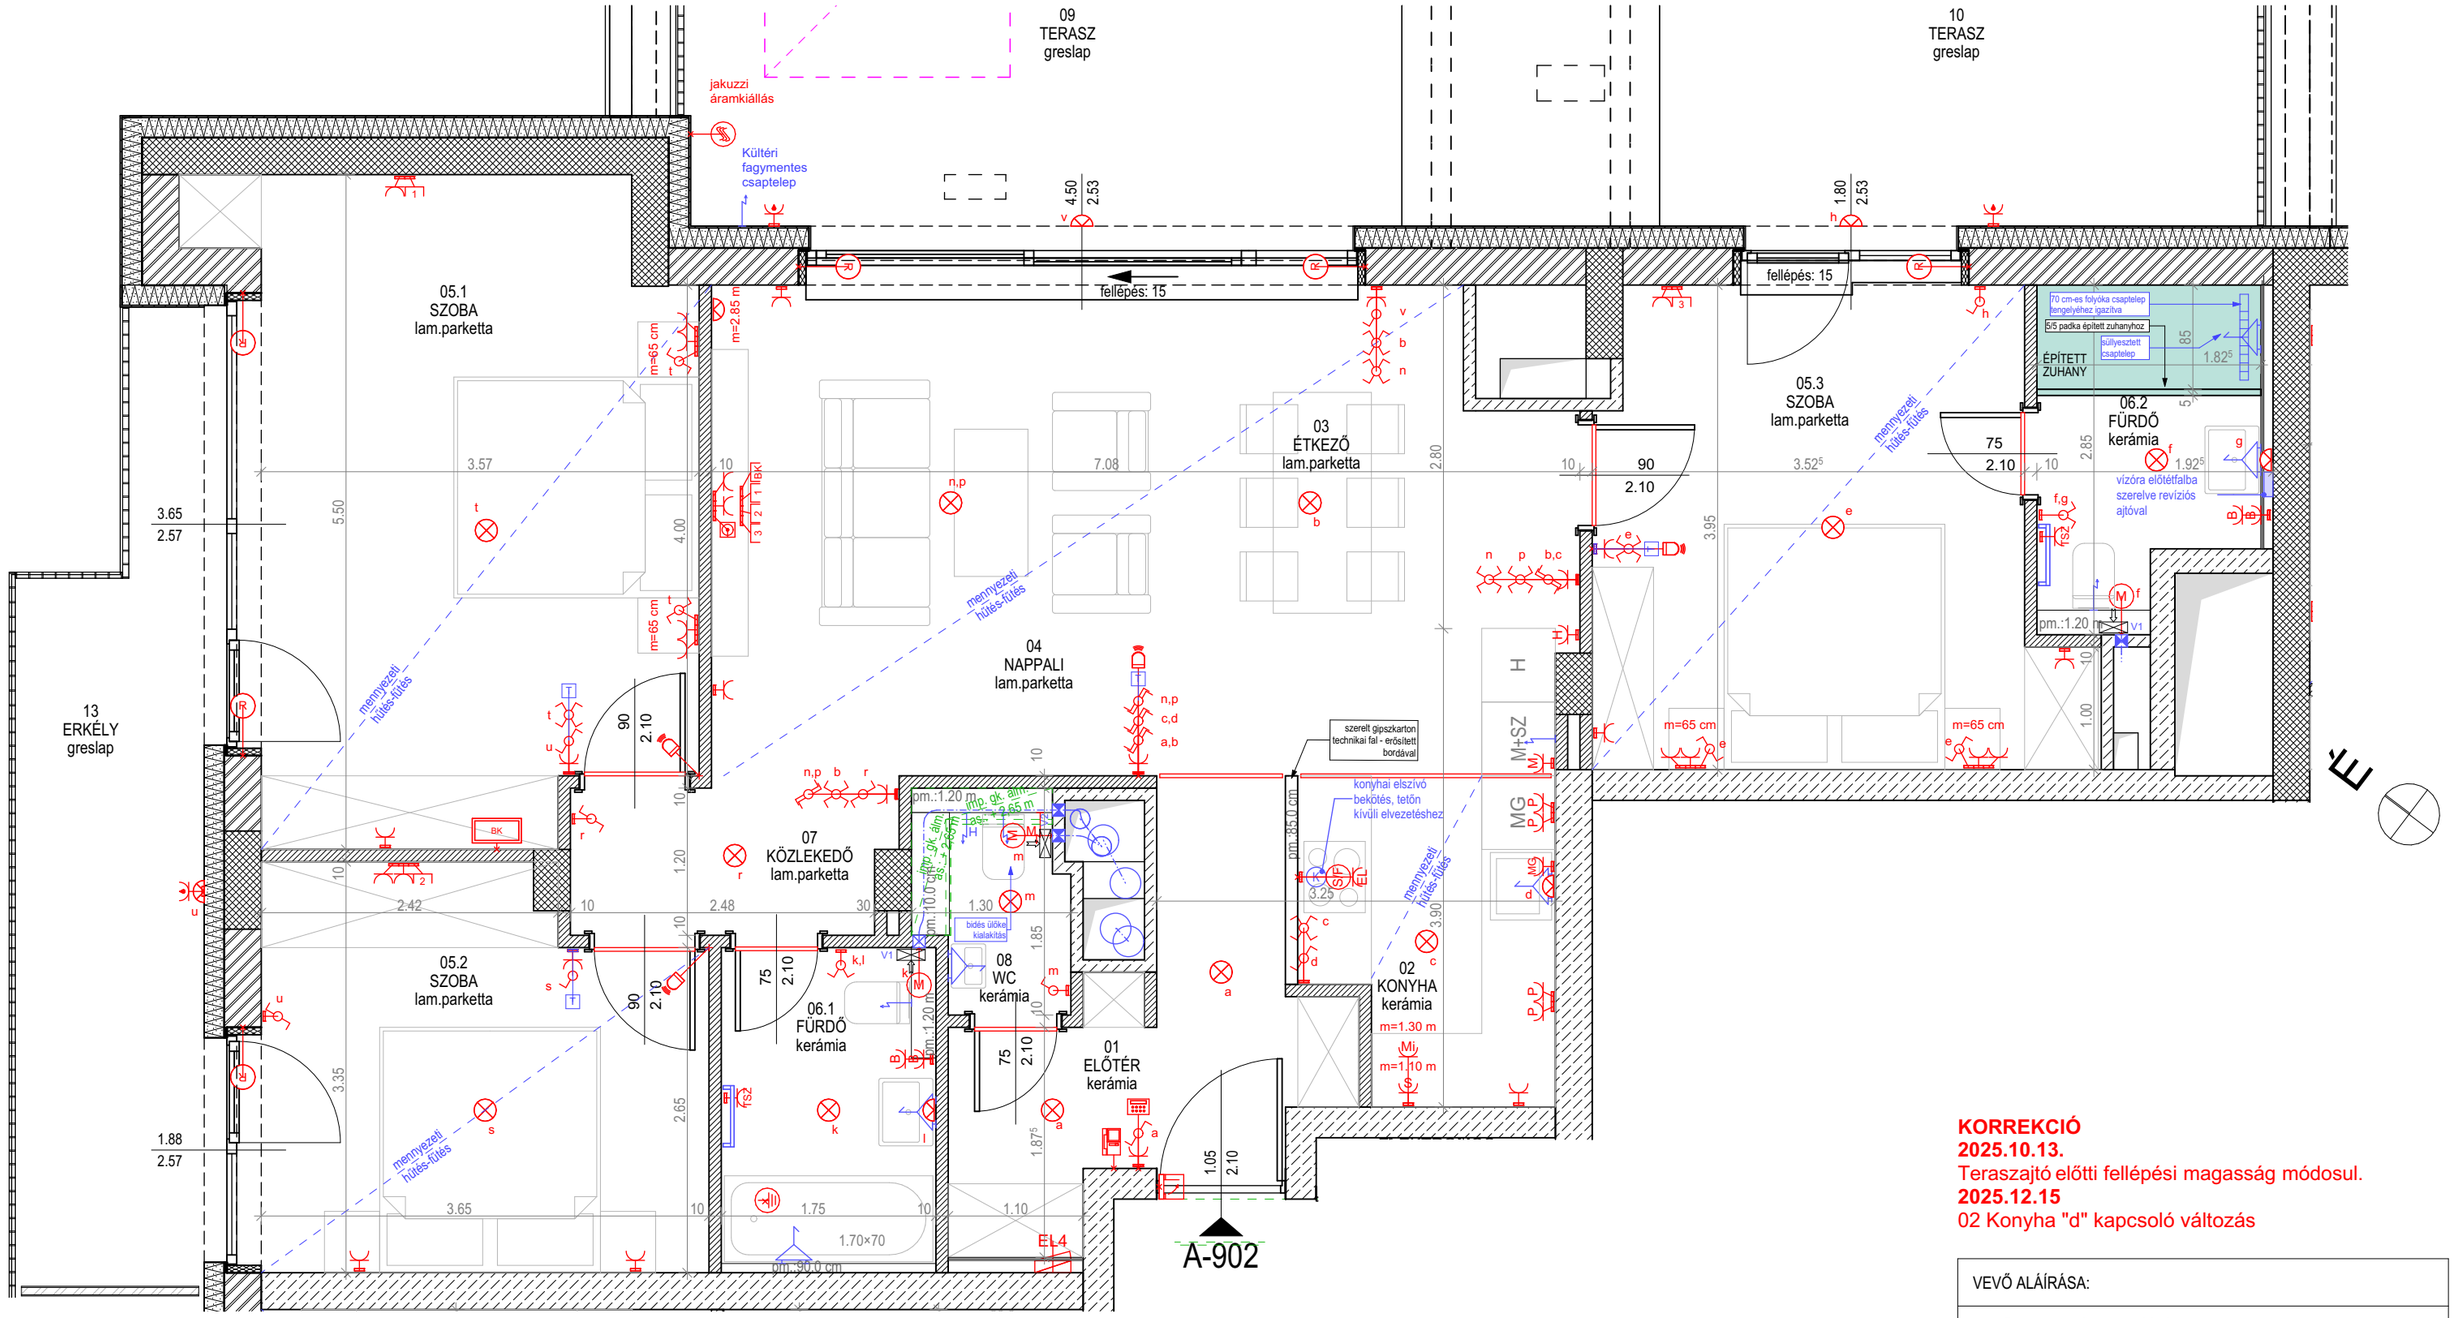


KORREKCIÓ
2025.10.13.
Teraszajtó előtti fellépési magasság módosul.
2025.12.15
02 Konyha "d" kapcsoló változás

VEVŐ ALÁÍRÁSA:	
VEVŐKOORDINÁTOR ALÁÍRÁSA:	
ALÁÍRÁS DÁTUMA:	
PROJEKT:	**Westside Grand I. ütem**
LAKÁSSZÁM:	**A-902**
MEGJEGYZÉS: A terven szereplő méretek tájékoztató jellegűek, a vakolatlan falfelületekre vonatkoznak. A megvalósítás során a végleges méretek a terven szereplő méretektől eltérhetnek. Jelmagyarázatot lásd mellékletben!	LÉPTÉK: 1:50 - A3 lapméretnél


WESTSIDE GRAND


A 2025.06.12. napján létrejött Megállapodás 1. számú rajzi melléklete (a jelen új 1. számú rajzi melléklet a Megállapodás megfelelő, eredeti 1. számú rajzi melléklete helyébe lép).

BIDÉS WC ülőke
WGR1 A-902 / 08WC

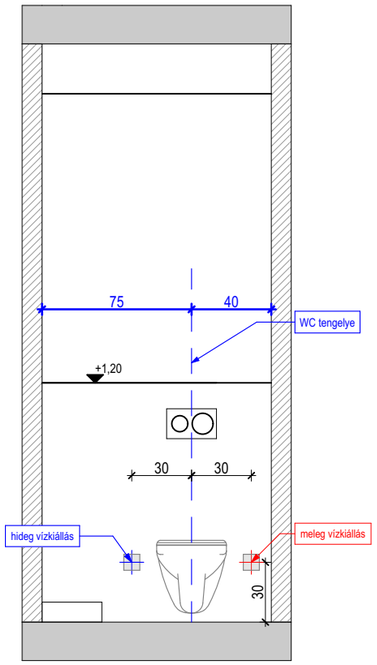

SÜLLYESZTETT CSAPTELEP
WGR1 A-902 06.2 FÜRDŐ

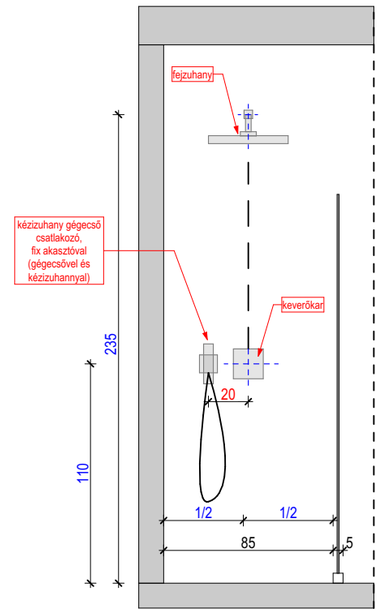

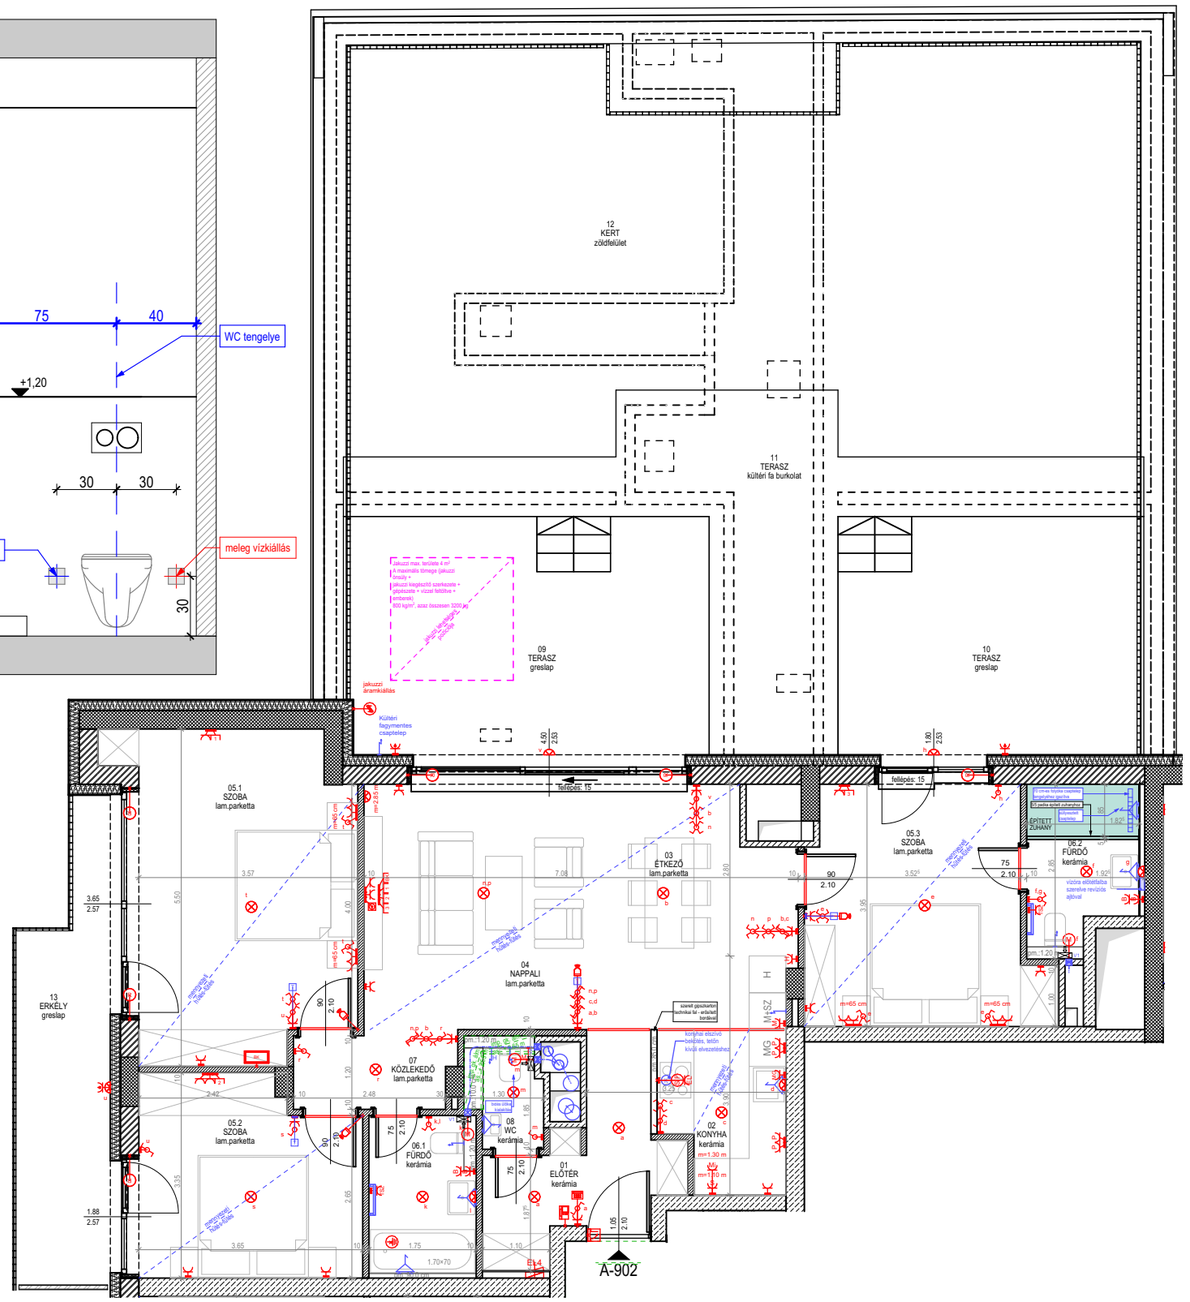

Építészeti módosítás:

1.	01 Előtér és 02 Konyha közötti pengefal megszűnik, helyette egy 85 cm magas erősített bordás szerelt gipszkarton fal készül. Szekrényhely kerül kialakításra a helyiségek között a bejárati ajtó mögötti részen.
2.	04 Nappali és 05.1 Szoba közötti válaszfal pozíciója változik, eltolásra kerül a szoba irányába.
3.	05.3 Szoba és 04 Nappali helyiségek közötti válaszfal eltolásra kerül a szoba irányába.
4.	06.2 Fürdő helyiségben kád helyett épített zuhany kerül kialakításra 5/5 padkával, süllyesztett csapteleppel és 70 cm-es Geberit zuhanyfolyókával, mely egy 10-es előtétfalban kerül elhelyezésre. Fürdő ajtó pozíciója változik, eltolásra kerül adott falszakaszon.

Gépészeti módosítás:

1.	02 Konyha helyiség átalakításra kerül, technológia sorrend megváltozik. Mosogató és mosogatógép eltolásra kerülnek adott falszakaszon. Mosógép eltolásra kerül adott falszakaszon. A hozzá tartozó vizes kiállások lekövetik a pozíció változást.
2.	06.2 Fürdő helyiségben kád helyett épített zuhany kerül kialakításra 5/5 padkával, süllyesztett csapteleppel és 70 cm-es Geberit zuhanyfolyókával.
3.	08 Wc-ben wc kagylóra szerelhető bidés ülőke kerül kialakításra. Többlet kiállások készülnek: 1-1 vizes kiállás hideg és melegvíz részére.

Elektromos módosítás (erős és gyengeáram):

1.	01 Előtér és 02 Konyha közötti pengefal megszűnik. Szekrényhely kerül kialakításra a helyiségek között a bejárati ajtó mögötti részen. A konyhai kapcsolóblokk leköveti a változást.
2.	02 Konyha helyiség átalakításra kerül, technológia sorrend megváltozik. Konyha és előtér közötti pengefal megszűnik, helyette egy 85 cm magas erősített bordás szerelt gipszkarton fal készül. Sütő és mikró egy magasszekrénybe kerülnek áthelyezésre a folyosó felé eső falon. Sütő m=1.10 m a mikró m=1.30 m magasságba kerülnek. Hűtő átkerül a szoba felé eső falszakaszra. A mosogató feletti falikar kiállás és a mosogatógéphez tartozó dugalj lekövetik a pozíció változást. Pultdugaljak pozíciója megváltozik. Mosógép eltolásra kerül adott falszakaszon. A hozzá tartozó elektromos kiállás leköveti a változást. Többlet kiállás készül: +1 db pultdugalj meglévővel egy szerelvénybe, vízszintes sorolásban
3.	03 Étkező helyiségben lévő mennyezeti lámpa (b) eltolásra kerül.
4.	04 Nappali helyiségben többlet kiállás készül: +1 db falikar kiállás a 05.1 Szoba felé eső válaszfalon m=2.85 m magasságban Mennyezeti lámpa (n,p) eltolásra kerül.
5.	05.1 Szoba és nappali közötti válaszfal pozíciója változik, eltolásra kerül a szoba irányába. Többlet kiállások készülnek: 1-1 db dugalj és 1-1 db váltókapcsoló az ágy két oldalára, egy szerelvényben, vízszintes sorolásban m=65 cm magasságban +1 db dugalj készül szekrényvilágítás részére
6.	05.2 Szoba helyiségben többlet kiállás készül: +1 db dugalj a TV blokk részeként
7.	05.3 Szoba helyiségben többlet kiállások készülnek: 1-1 db dugalj és 1-1 db váltókapcsoló az ágy két oldalára, egy szerelvényben, vízszintes sorolásban m=65 cm magasságban +2 db dugalj kerül kialakításra szekrényvilágítás részére
8.	06.2 Fürdő helyiségben lévő TSZ radiátor pozíciója változik, átkerül a szoba felé eső válaszfalra. A hozzá tartozó elektromos kiállás leköveti a pozíció változást.

Pincei tárolóval, gk.beállóval kapcsolatos módosítás:


1.	T-0-26 tárolóban módosítás nem történik.
2.	AT8-01 tárolóban 2 db dugalj kerül kiépítésre.
3.	P-0-64 beállóban módosítás nem történik.
4.	P-0-65 beállóban autótöltő kerül kiépítésre.


A 2025.06.12. napján létrejött Megállapodás 1. számú rajzi melléklete (a jelen új 1. számú rajzi melléklet a Megállapodás megfelelő, eredeti 1. számú rajzi melléklete helyébe lép).

KORREKCIÓ
2025.10.13.
Teraszajtó előtti fellépési magasság módosul.
2025.12.15
02 Konyha "d" kapcsoló változás


VEVŐ ALÁÍRÁSA:	
VEVŐKOORDINÁTOR ALÁÍRÁSA:	
ALÁÍRÁS DÁTUMA:	
PROJEKT:	**Westside Grand I. ütem**
LAKÁSSZÁM:	**A-902**
MEGJEGYZÉS: A terven szereplő méretek tájékoztató jellegűek, a vakolatlan falfelületekre vonatkoznak. A megvalósítás során a végleges méretek a terven szereplő méretektől eltérhetnek. Jelmagyarázatot lásd mellékletben!	LÉPTÉK: 1:100 - A3 lapméretnél WESTSIDE GRAND

Pincei tárolóval, gk.beállóval kapcsolatos módosítás:	
1.	T-0-26 tárolóban módosítás nem történik.
2.	AT8-01 tárolóban 2 db dugalj kerül kiépítésre.
3.	P-0-64 beállóban módosítás nem történik.
4.	P-0-65 beállóban autótöltő kerül kiépítésre.

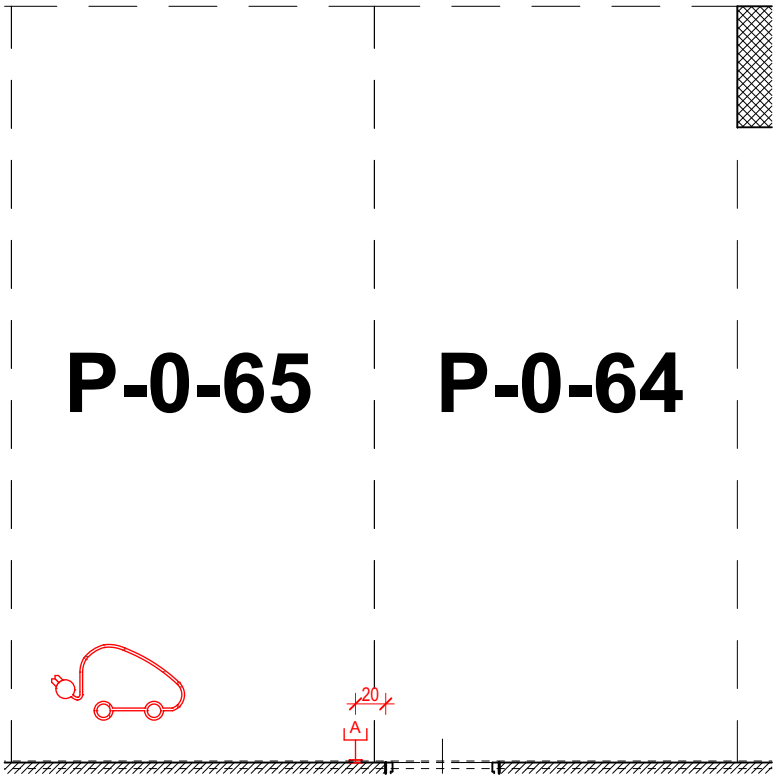

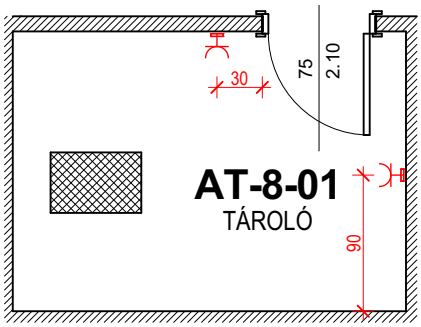

VEVŐ ALÁÍRÁSA:	
VEVŐKOORDINÁTOR ALÁÍRÁSA:	
ALÁÍRÁS DÁTUMA:	
PROJEKT:	**Westside Grand I. ütem**
LAKÁSSZÁM:	**A-902**
MEGJEGYZÉS: A terven szereplő méretek tájékoztató jellegűek, a vakolatlan falfelületekre vonatkoznak. A megvalósítás során a végleges méretek a terven szereplő méretektől eltérhetnek. Jelmagyarázatot lásd mellékletben!	LÉPTÉK: 1:50 - A4 lapméretnél WESTSIDE GRAND

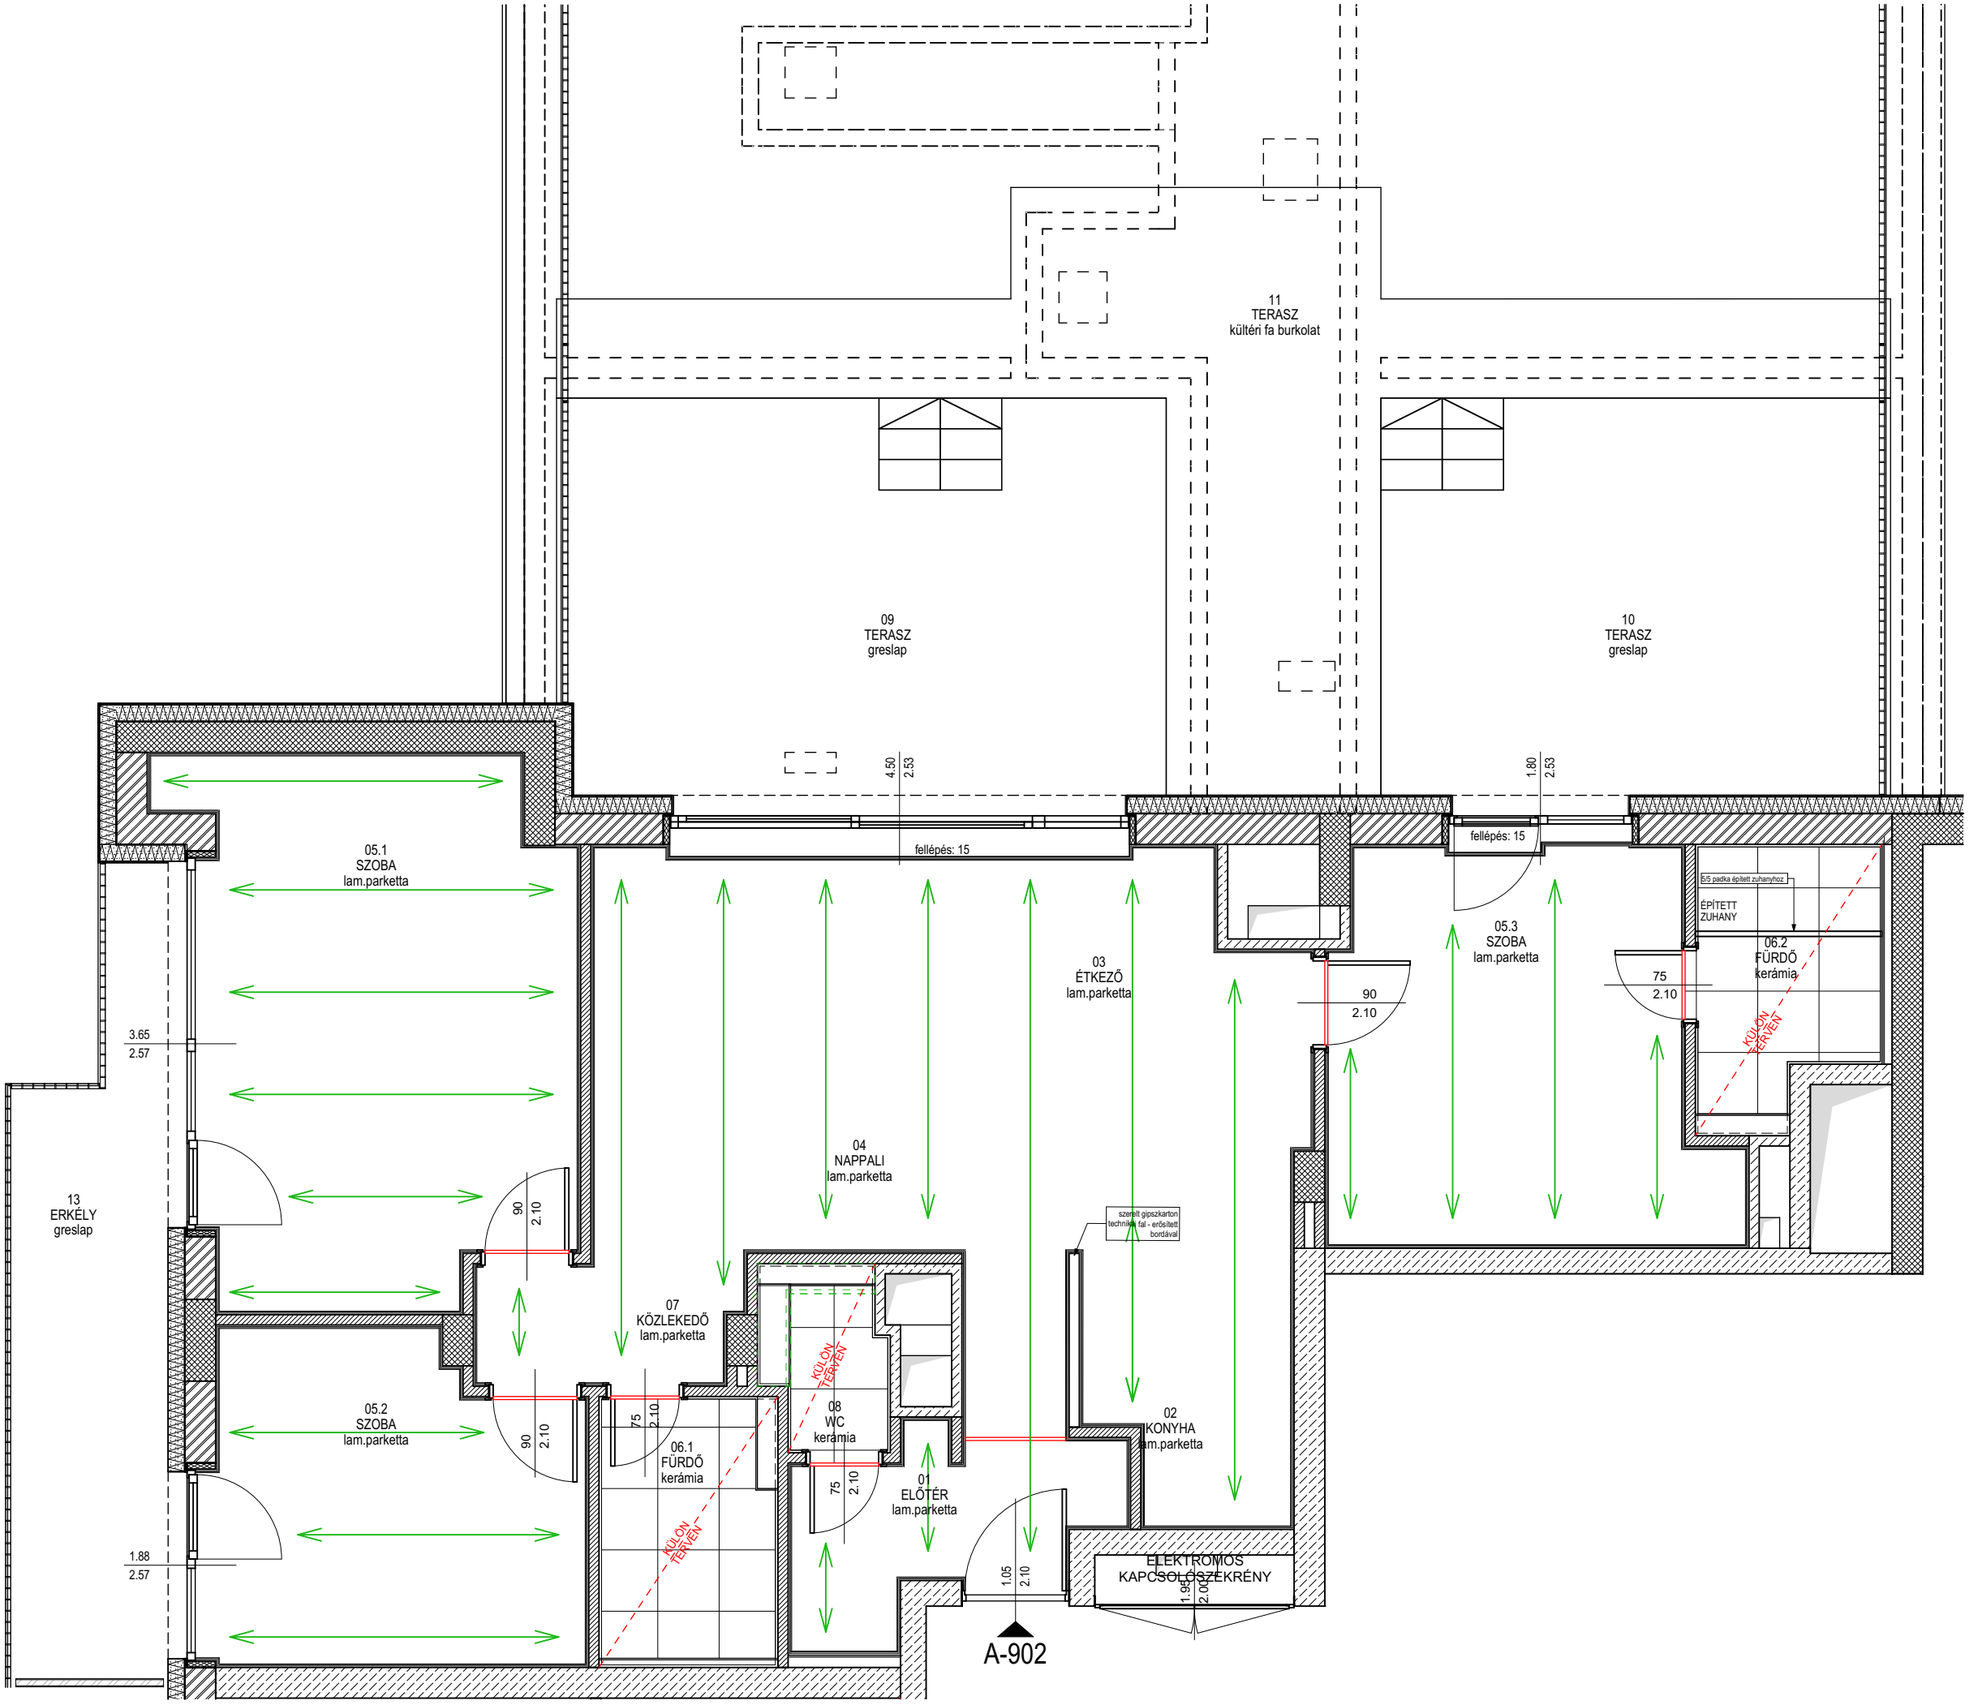

Jelmagyarázat

- Parketta fektetési iránya
- Padlóburkolat indítása
- Eltolás iránya
- Burkolatváltó
- Rugalmas dilatáció



Grey Treviso Oak EL2184, Classic 8/32 4V Aqua+, 591760
Egger Grey Treviso Oak, 6 cm szegőléc, 1818766

Burkolatváltó: Szálcsiszolt titán T-profil, 5905167815489

BURKOLATKIOSZTÁSI TERV

A-902 Westside Grand I. ütem

LÉPTÉK: 1:60 - A3 lapméretnél

MEGJEGYZÉS:

A kiosztás a lapmérettel van ábrázolva, fugavastagsággal nem kalkuláltunk, így a magasságok és egyes esetekben a kiosztások is változhatnak.

A terven megjelenített burkolati színek, minták tájékoztató jellegűek, az eredeti burkolat színektől, mintáktól kismértékben eltérhetnek.


Amennyiben kivitelezés során a jelölt burkolatkiosztáshoz képest jelentős méreteltérés jelentkezik a Vevőkoordinátorral kell kivitelezés részéről felvenni a kapcsolatot.

AMENNYIBEN A RAJZ MÁSKÉPP NEM JELÖLI:


- lábazat magassága: 6 cm
- fugakereszt méret:
  - padlólap: 3mm
  - falicsempe: 2mm
- kád eleje általában
  - falazott és csempézett
  - ha előlapos, a rajz jelöli!
- kád magasságát lehetőség szerint a lapok méretéhez kell igazítani!
- akryl kád esetén a hidegburkolás a kád mögé fut 1 sorral
- a padka magassága, ha nem pontosan kerül megadásra (kb.), akkor egész burkolólap fugával növelt méretéhez igazítandó

Vevő aláírása:	Dátum:

Falnézet M=1:25

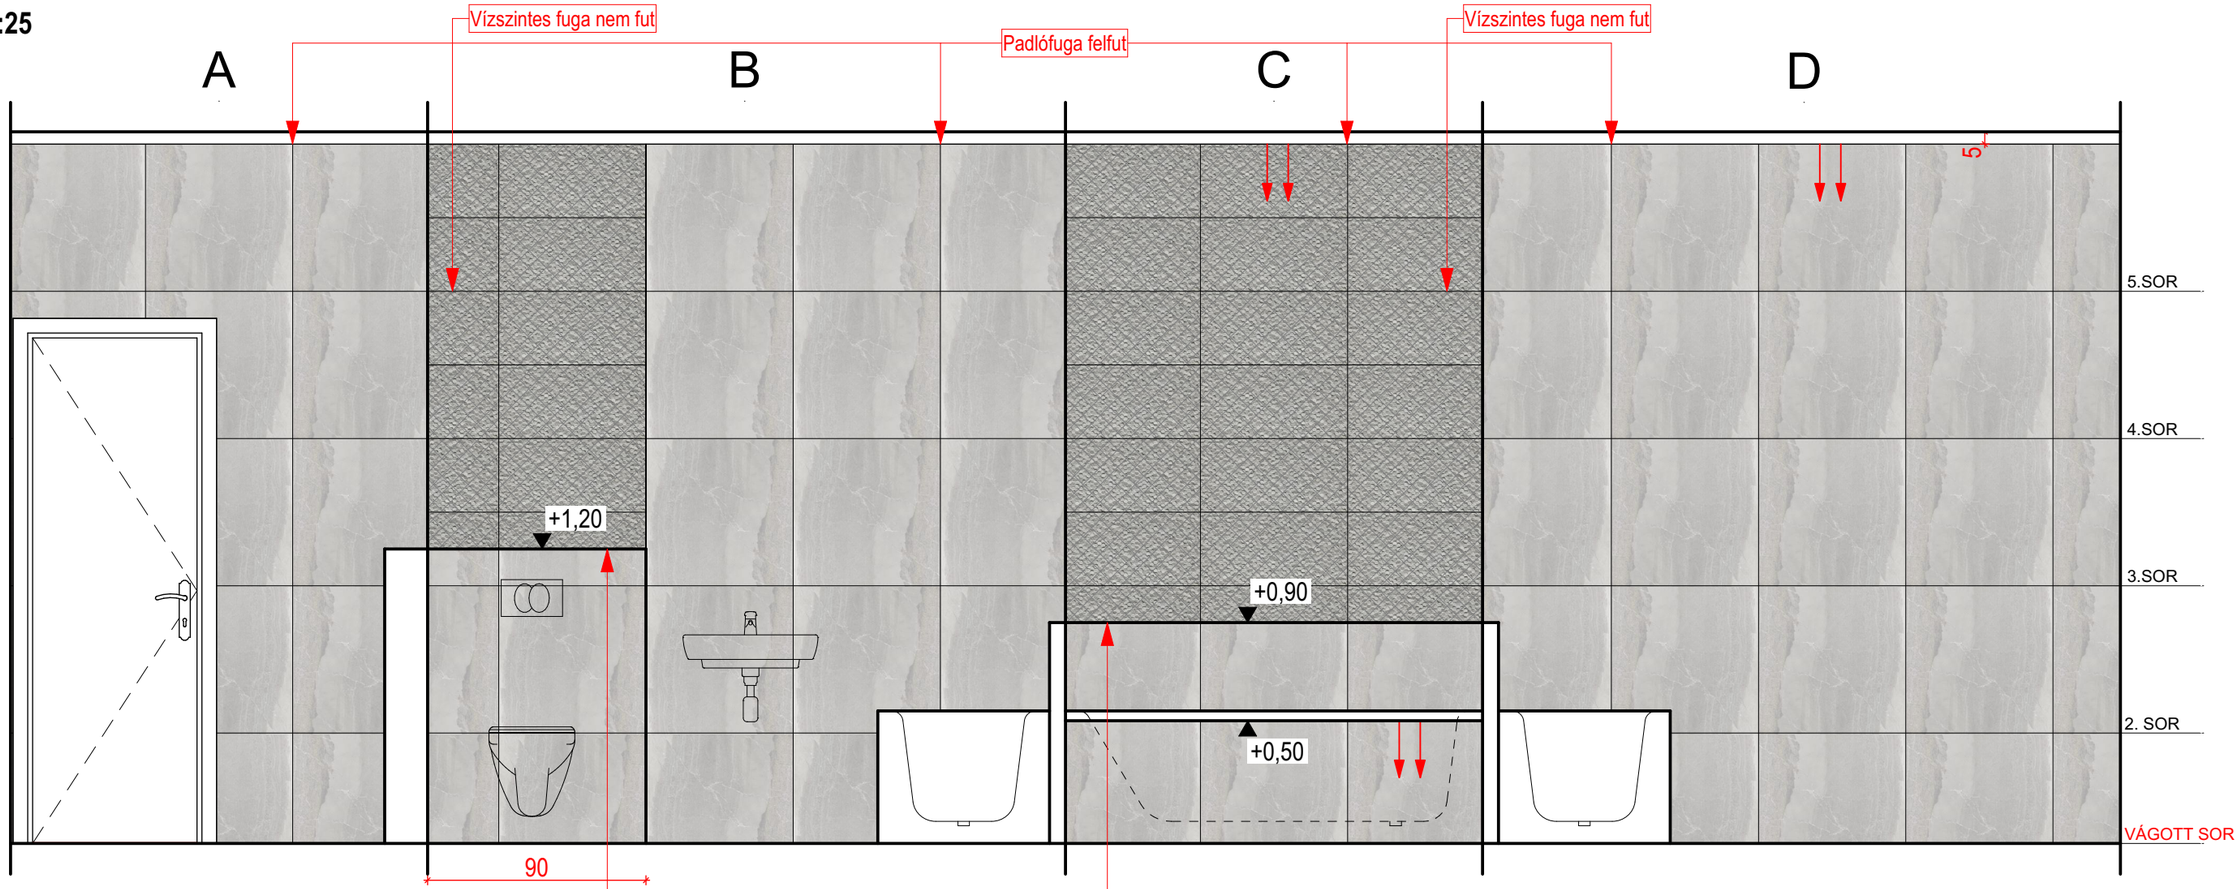

Alaprajz M=1:25

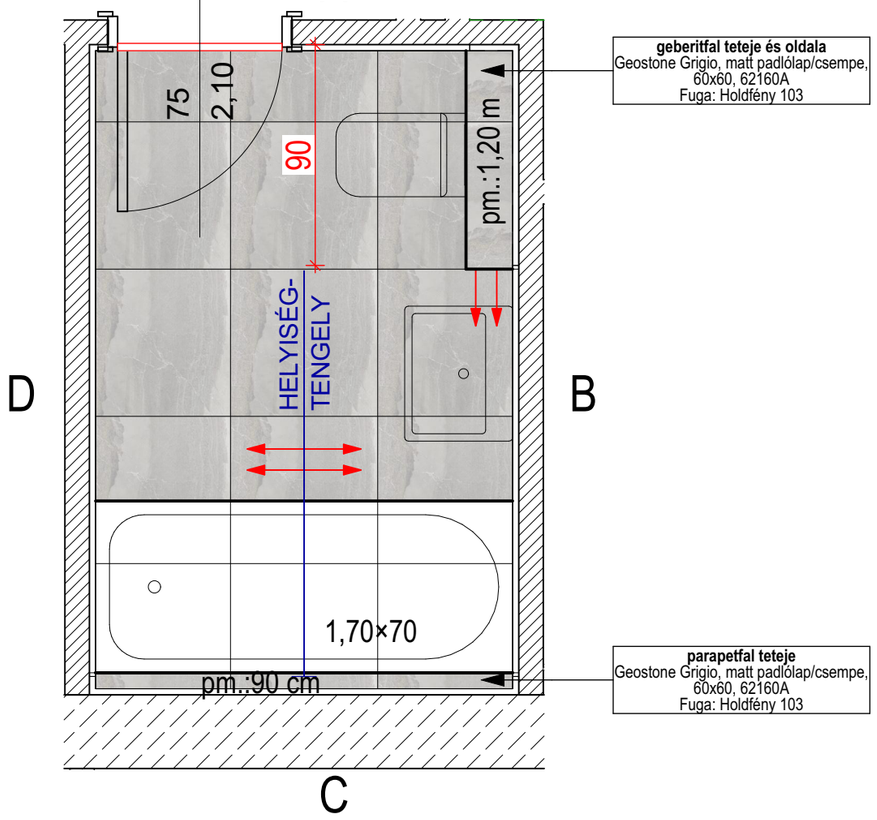

geberitfal teteje és oldala
Geostone Grigio, matt padlólap/csempe, 60x60, 62160A
Fuga: Holdfény 103

parapetfal teteje
Geostone Grigio, matt padlólap/csempe, 60x60, 62160A
Fuga: Holdfény 103

Jelmagyarázat

- Padlóburkolat indítása
- Eltolás iránya
- Burkolatváltó
- Rugalmas dilatáció

Geostone Grigio, matt padlólap/csempe, 60x60, 62160A
Fuga: Holdfény 103
FUGAKERESZT: 2 MM

Geostone Geo Esagonetta Grigio, matt dekorcsempe, 3D, 30x60, 63610A
Fuga: Holdfény 103

Burkolatváltó: Szálcsiszolt titán T-profil, 5905167815489
Élvédő: Szögletes eloxált alumínium profil

BURKOLATKIOSZTÁSI TERV

A-902 Westside Grand I. ütem

06.1 Fürdőszoba

MEGJEGYZÉS:

A kiosztás a lapmérettel van ábrázolva, fugavastagsággal nem kalkuláltunk, így a magasságok és egyes esetekben a kiosztások is változhatnak.

A terven megjelenített burkolati színek, minták tájékoztató jellegűek, az eredeti burkolat színektől, mintáktól kismértékben eltérhetnek.


Amennyiben kivitelezés során a jelölt burkolatkiosztáshoz képest jelentős méreteltérés jelentkezik a Vevőkoordinátorral kell kivitelezés részéről felvenni a kapcsolatot.

AMENNYIBEN A RAJZ MÁSKÉPP NEM JELÖLI:


- lábazat magassága: 6 cm
- fugakereszt méret:
  - padlólap: 2mm
  - falicsempe: 2mm
- kád eleje általában
  - falazott és csempézett
  - ha előlapos, a rajz jelöli!
- kád magasságát lehetőség szerint a lapok méretéhez kell igazítani!
- akryl kád esetén a hidegburkolás a kád mögé fut 1 sorral
- a padka magassága, ha nem pontosan kerül megadásra (kb.), akkor egész burkolólap fugával növelt méretéhez igazítandó

Vevő aláírása:	Dátum:

Falnézet M=1:25

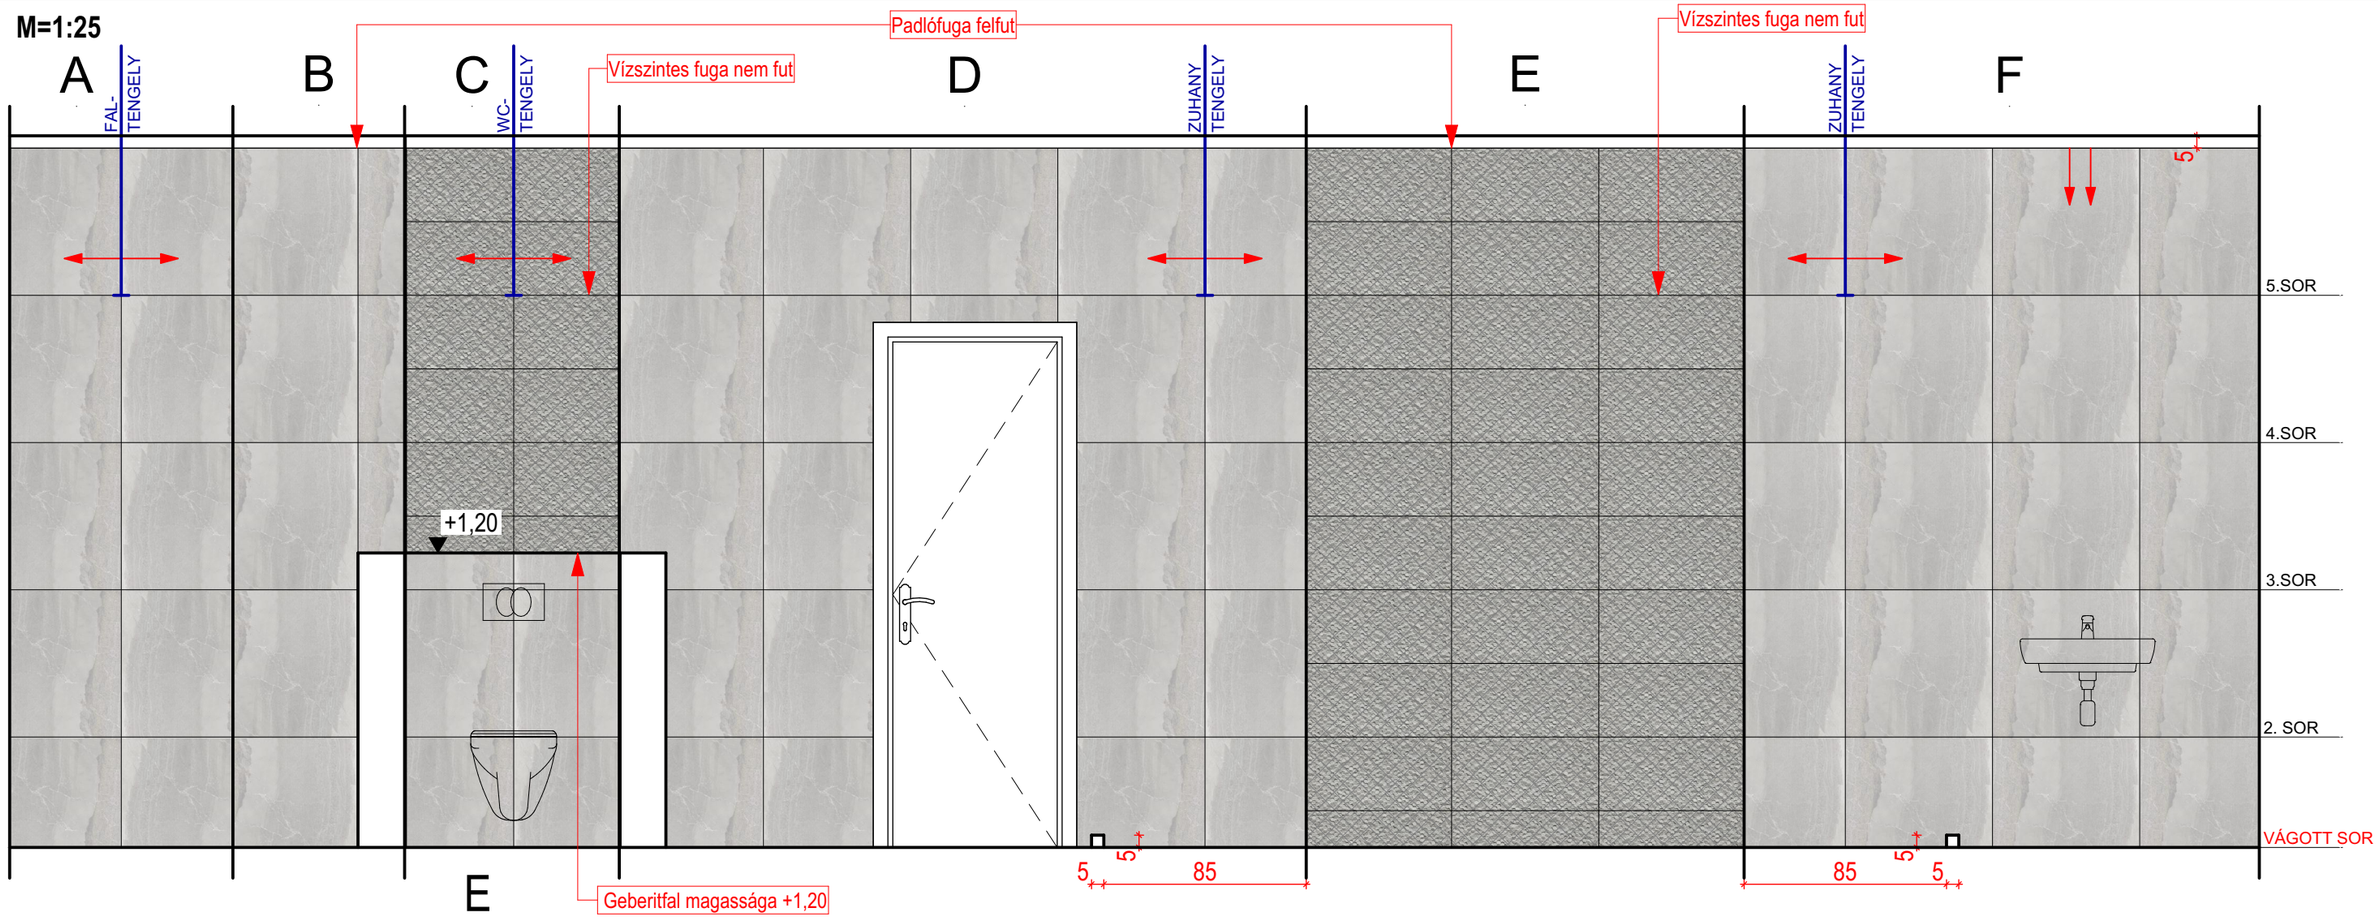

Alaprajz M=1:25

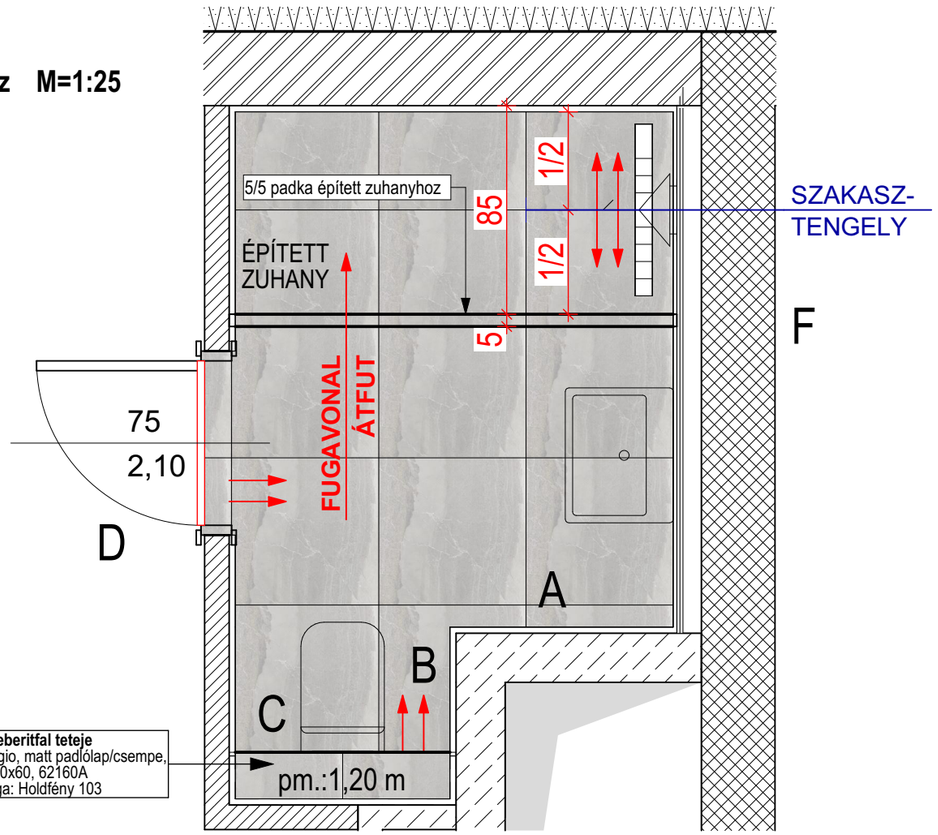

Jelmagyarázat

- Padlóburkolat indítása
- Eltolás iránya
- Burkolatváltó
- Rugalmas dilatáció

Geostone Grigio, matt padlólap/csempe, 60x60, 62160A
Fuga: Holdfény 103
FUGAKERESZT: 2 MM

Geostone Geo Esagonetta Grigio, matt dekorcsempe, 3D, 30x60, 63610A
Fuga: Holdfény 103

Burkolatváltó: Szálcsiszolt titán T-profil, 5905167815489
Élvédő: Szögletes eloxált alumínium profil

BURKOLATKIOSZTÁSI TERV

A-902 Westside Grand I. ütem

06.2 Fürdőszoba

MEGJEGYZÉS:

A kiosztás a lapmérettel van ábrázolva, fugavastagsággal nem kalkuláltunk, így a magasságok és egyes esetekben a kiosztások is változhatnak.

A terven megjelenített burkolati színek, minták tájékoztató jellegűek, az eredeti burkolat színektől, mintáktól kismértékben eltérhetnek.


Amennyiben kivitelezés során a jelölt burkolatkiosztáshoz képest jelentős méreteltérés jelentkezik a Vevőkoordinátorral kell kivitelezés részéről felvenni a kapcsolatot.

AMENNYIBEN A RAJZ MÁSKÉPP NEM JELÖLI:


- lábazat magassága: 6 cm
- fugakereszt méret:
  - padlólap: 2mm
  - falicsempe: 2mm
- kád eleje általában
  - falazott és csempézett
  - ha előlapos, a rajz jelöli!
- kád magasságát lehetőség szerint a lapok méretéhez kell igazítani!
- akryl kád esetén a hidegburkolás a kád mögé fut 1 sorral
- a padka magassága, ha nem pontosan kerül megadásra (kb.), akkor egész burkolólap fugával növelt méretéhez igazítandó

Vevő aláírása: Dátum:

Falnézet M=1:25

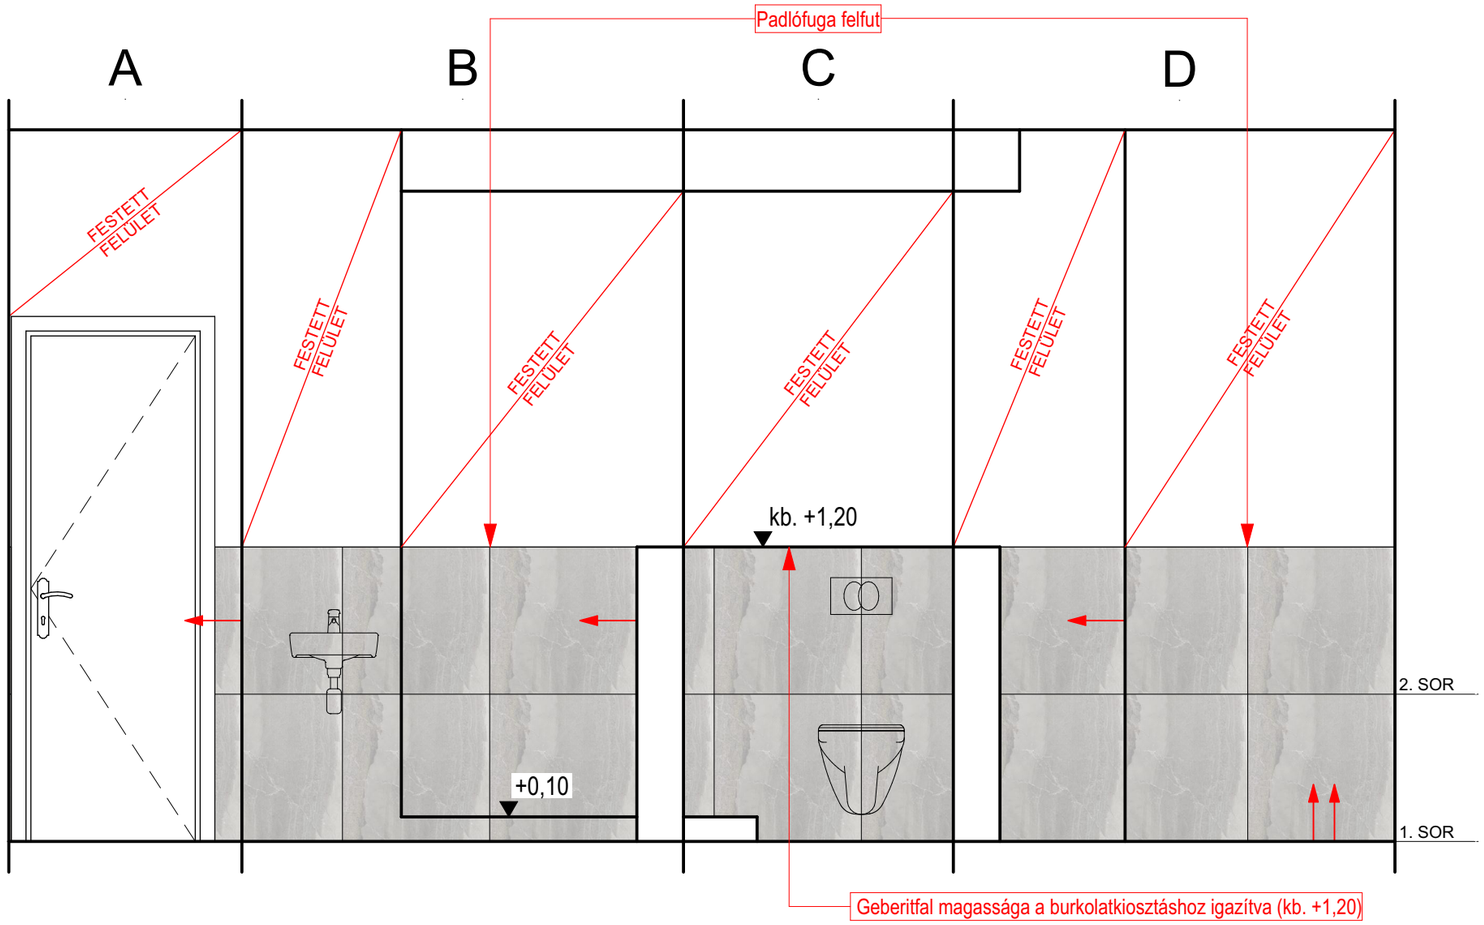

Alaprajz M=1:25

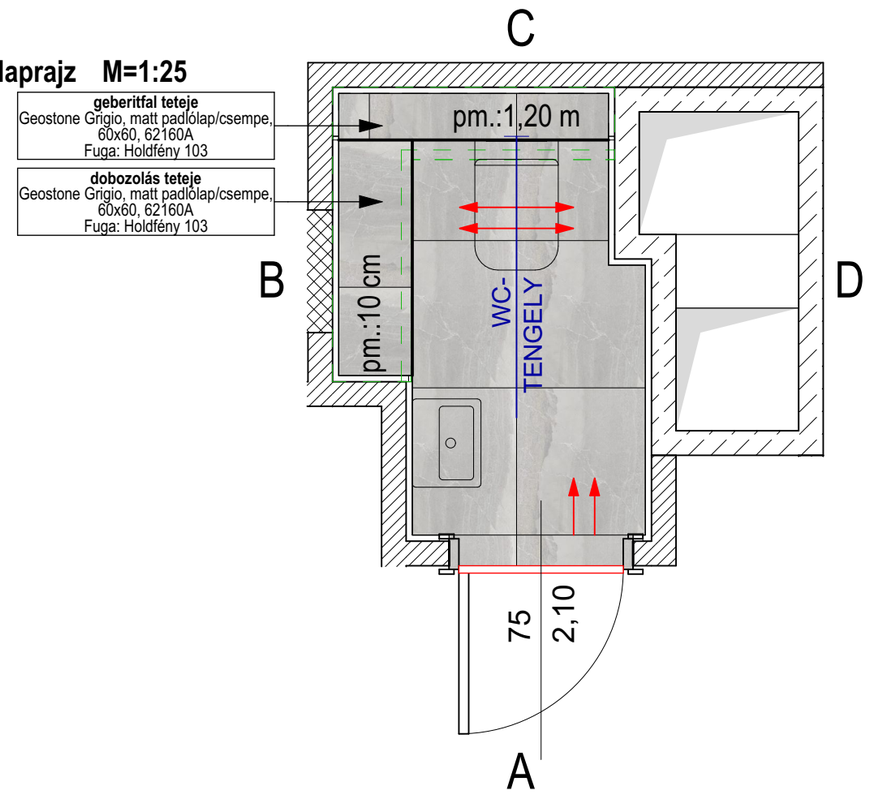


geberitfal teteje
Geostone Grigio, matt padlólap/csempe, 60x60, 62160A
Fuga: Holdfény 103

dobozolás teteje
Geostone Grigio, matt padlólap/csempe, 60x60, 62160A
Fuga: Holdfény 103

Jelmagyarázat

- Padlóburkolat indítása
- Eltolás iránya
- Burkolatváltó
- Rugalmas dilatáció

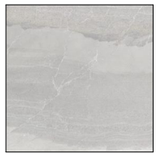

Geostone Grigio, matt padlólap/csempe, 60x60, 62160A
Fuga: Holdfény 103
FUGAKERESZT: 2 MM

Burkolatváltó: Szálcsiszolt titán T-profil, 5905167815489
Élvédő: Szögletes eloxált alumínium profil

BURKOLATKIOSZTÁSI TERV

A-902 Westside Grand I. ütem

08 WC

MEGJEGYZÉS:

A kiosztás a lapmérettel van ábrázolva, fugavastagsággal nem kalkuláltunk, így a magasságok és egyes esetekben a kiosztások is változhatnak.

A terven megjelenített burkolati színek, minták tájékoztató jellegűek, az eredeti burkolat színektől, mintáktól kismértékben eltérhetnek.

Amennyiben kivitelezés során a jelölt burkolatkiosztáshoz képest jelentős méreteltérés jelentkezik a Vevőkoordinátorral kell kivitelezés részéről felvenni a kapcsolatot.

AMENNYIBEN A RAJZ MÁSKÉPP NEM JELÖLI:

- lábazat magassága: 6 cm
- fugakereszt méret:
  - padlólap: 2mm
  - falicsempe: 2mm
- kád eleje általában
  - falazott és csempézett
  - ha előlapos, a rajz jelöli!
- kád magasságát lehetőség szerint a lapok méretéhez kell igazítani!
- akryl kád esetén a hidegburkolás a kád mögé fut 1 sorral
- a padka magassága, ha nem pontosan kerül megadásra (kb.), akkor egész burkolólap fugával növelt méretéhez igazítandó

Vevő aláírása:	Dátum:

G. Tárolók változásai

- Fejlesztői értesítések és méretváltozás (2026.03–06.)


G. Tárolók változásai – a fejlesztő értesítései

A fejlesztő (kivitelezes@westsidegrand.hu, szerzodes@westsidegrand.hu) e-mailjeinek szövege és a bennük küldött „előtte–utána” rajzok. A végleges alapterületek a szerződésben (A. rész, 3.1–3.5. pont) szerepelnek.


2026.03.30. – Tájékoztatás AT8-03 tároló változásáról [WGR1/A-811]

„Tájékoztatjuk, hogy statikai és gépészeti szempontok miatt a tároló kialakításában utólagos módosítások történtek. A műszaki szükségesség következtében az ingatlanegység területe csökkent, valamint az ajtó nyitásiránya az alábbi alaprajz szerint módosult. Alább csatoljuk az Adásvételi Előszerződés alkalmával aláírt tároló alaprajzát, valamint a műszaki okokból megvalósított végleges kialakítást.”

Előtte

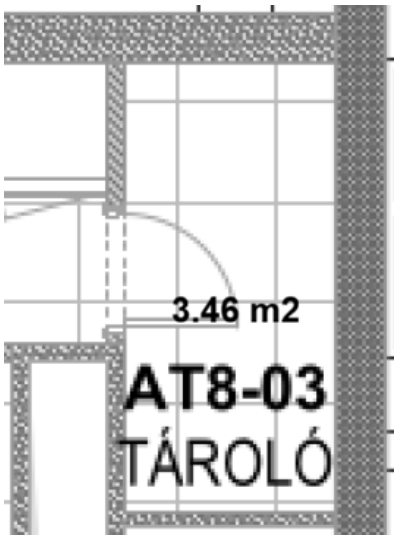


Utána

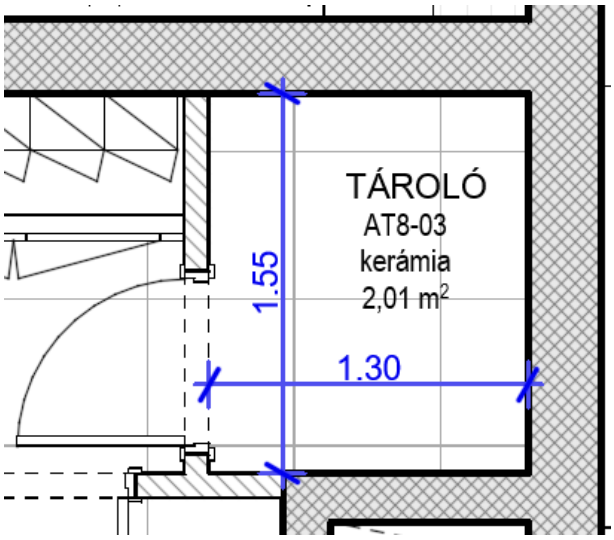


2026.03.30. – Tájékoztatás T-0-03 tároló változásáról [WGR1/A-812]

„Tájékoztatjuk, hogy statikai és gépészeti szempontok miatt a tároló kialakításában utólagos módosítások történtek. A műszaki szükségesség következtében az ingatlanegység területe csökkent.”

Előtte

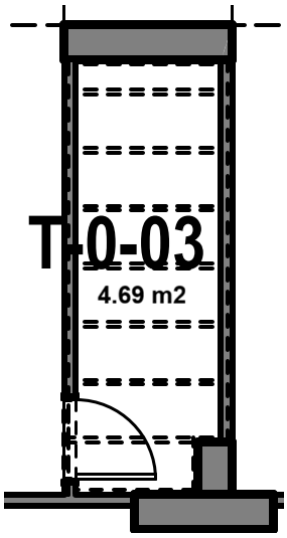

Utána

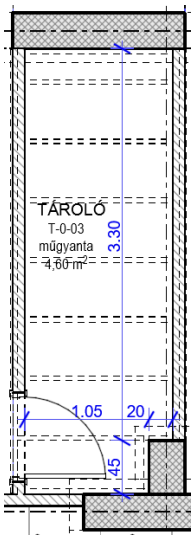

2026.04.23. – Tájékoztatás AT8-01 tároló változásáról [WGR1/A-902]

„… statikai és gépészeti szempontok miatt a tároló kialakításában utólagos módosítások történtek. A műszaki szükségesség következtében az ingatlanegység területe 3,65 m²-ről 4,57 m²-re módosult.”

2026.04.23. – Tájékoztatás AT8-02 tároló változásáról [WGR1/A-812]

„… A műszaki szükségesség következtében az ingatlanegység területe 3,4 m²-ről 4,59 m²-re módosult.”

2026.06.15. – Westside Grand1 szerződésekhez kapcsolódó tárolók méretváltozása (szerzodes@westsidegrand.hu)

Tároló	Lakás	Előszerződés (m²)	Végszerződés (m²)	Eltérés	Megjegyzés
AT8-01	A-902	3,65	4,57	+0,92 m² (+25,21%)	
AT8-02	A-812	3,40	4,59	+1,19 m² (+35%)	
AT8-03	A-811	3,46	2,01	−1,45 m² (−41,91%)	ajtó nyitásiránya is változott (03.30.)

A levélhez a fejlesztő a módosult 8. emeleti értékesítési alaprajzot csatolta – ez a C. részben szerepel.